



5:E VÅN. (PLAN 05)

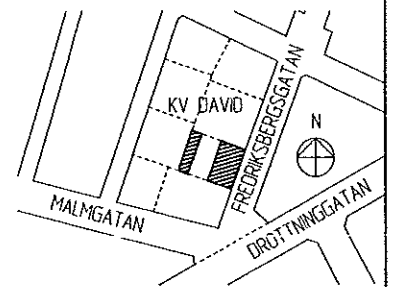

CAD-RITAD

SOM UNDERLAG FÖR DENNA RITNING HAR ANVÄNTS
 URSPRUNGSRITNINGAR FRÅN 1937 SAMT
 ÖMBYGGNADSRITNINGAR FRÅN 1976.
 MÄTNINGSGRÄNSET ÄR LIVVÄRDE MED
 DET HANDELTÄDE ÖRGRALET.

BET.	ANT.	ÄNDRINGEN AVSER	DATUM	SGH.
RELATIONSHANDLING				
Kv DAVID 19, MALMÖ				
STENA FASTIGHETER				
SCANDIACONSULT VVS-TEKNIK				
STORA VÄRVS GATAN 11 N:3 TEL: 040-105550 211 19 MALMÖ FAX: 040-105560				
UPPDRAG NR.	KÖPSTYR	GRANSK.	HANDLAGGARE	
630310	KUN	HSG		
DATUM	ANSVARIG			
2001-01-15	G JÖNSSON			
Kv DAVID 19				
5:E VÅN (PLAN 5)				
SKALA	NUMMER	IBET.		
1:50	A33:006	-		

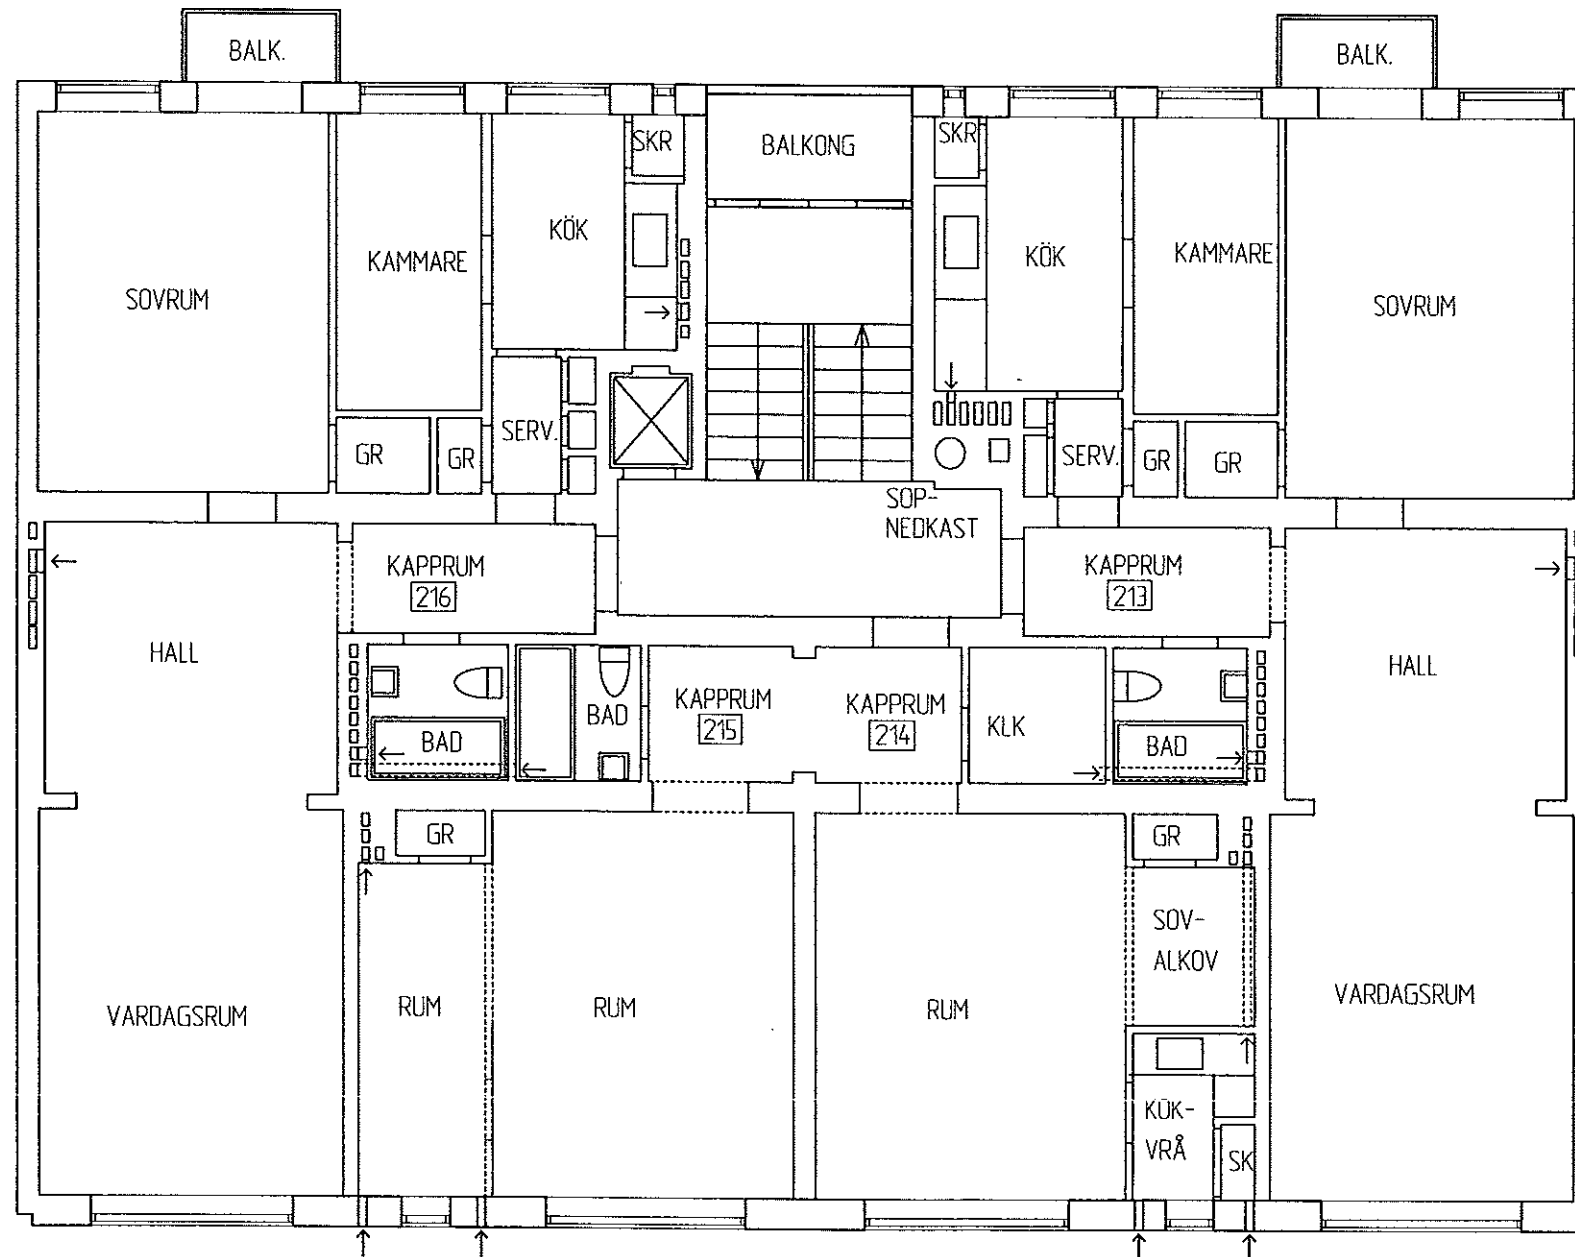


4:E VÅN. (PLAN 04)




CAD-RITAD

SOV UNDERLAG FÖR DENNA RITNING HAR ANVÄNTS
 URSPRUNGSRITNINGAR FRÅN 1937 SAMT
 OMBYGGNADSRITNINGAR FRÅN 1976.
 MÄTNÖGGRÄNHETEN ÄR LÖKÄRDIG MED
 DET HANDETADE ORIGINALT.

BET.	ANT.	ÄNDRINGEN AVSER	DATUM	SIGN.
RELATIONSHANDLING				
Kv DAVID 19, MALMÖ				
STENA FASTIGHETER				
SCANDIACONSULT VVS-TEKNIK				
<small>STORA VÄRVS GATAN 11 H:3 TEL: 040-105550 211 19 MALMÖ FAX: 040-105550</small>				
UPPDRAG NR. 630310	KONSTR. K.J.N.	GRANSK. HSG	HANDLÄGGARE	
DATUM 2001-01-15	ANSVÄRIG G. JÖNSSON			
Kv DAVID 19				
4:E VÅN (PLAN 4)				
SKALA 1:50	NUMMER A33:005	IBET.		

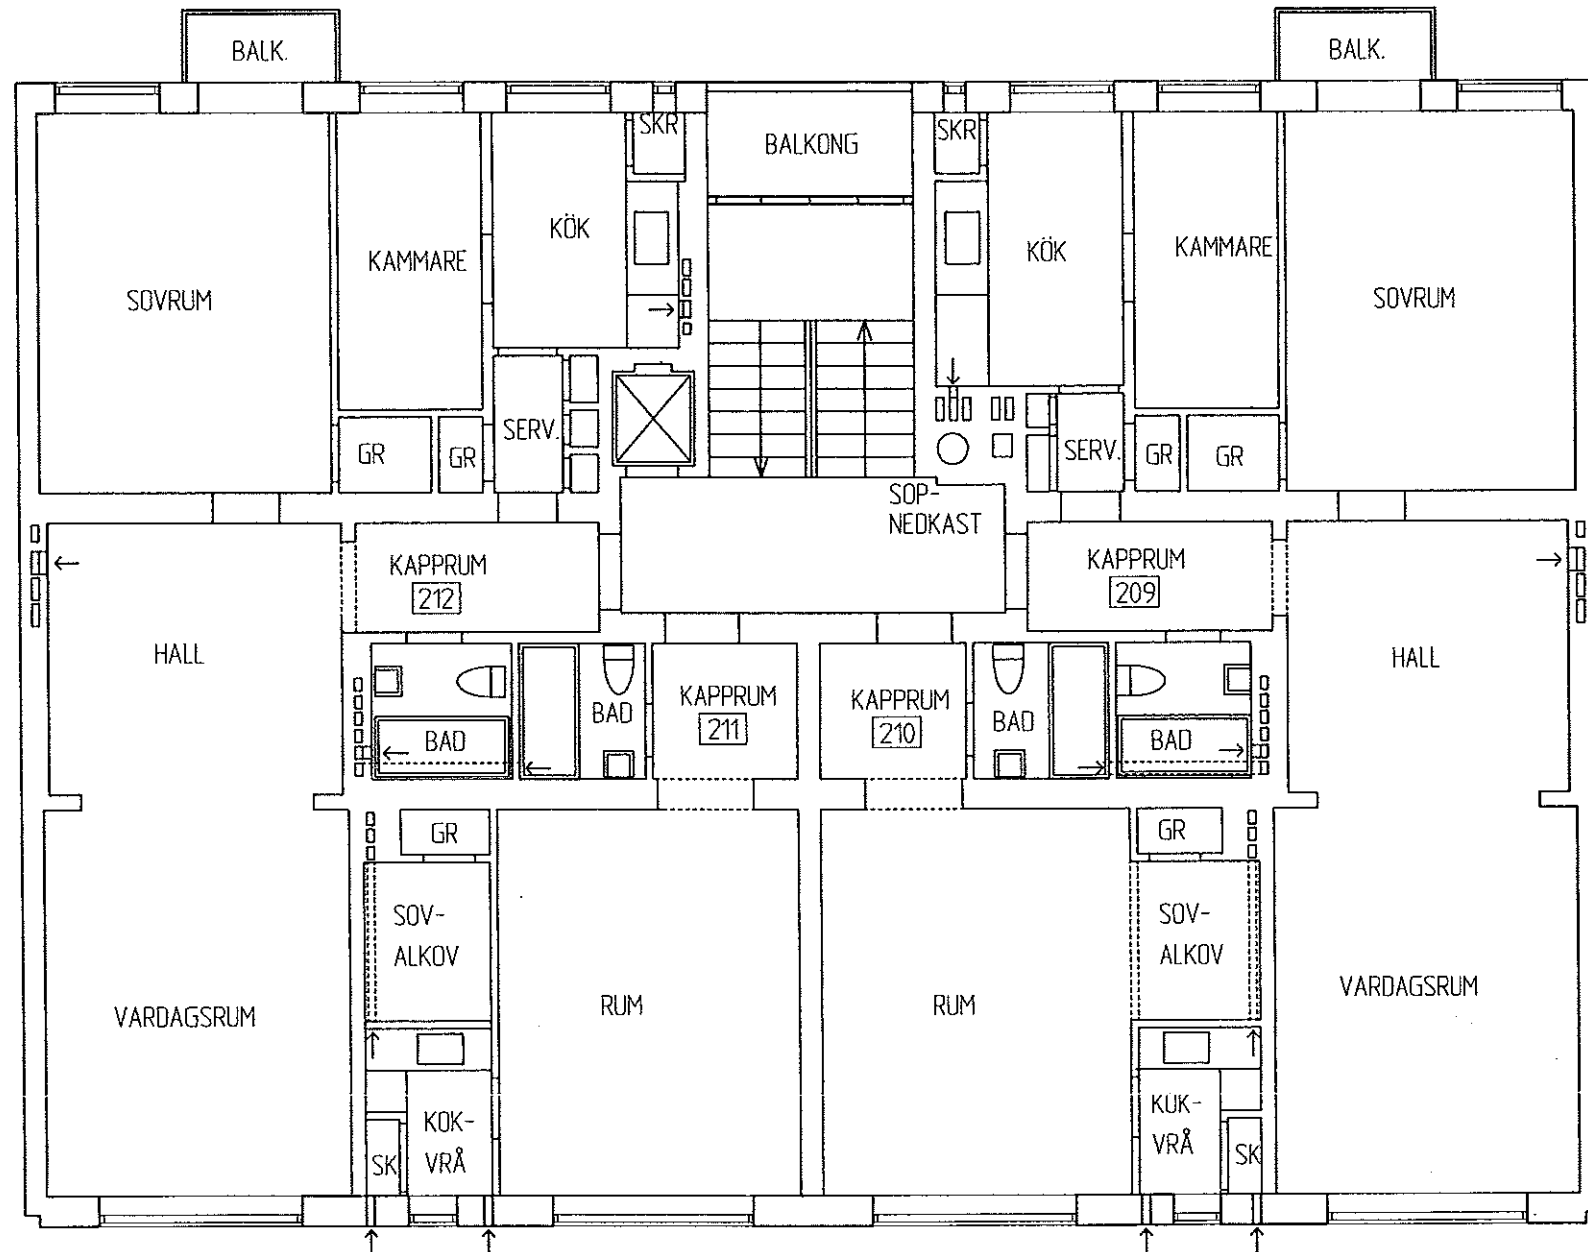


3E VÅN. (PLAN 03)

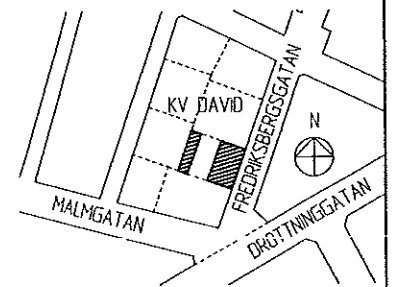


CAD-RITAD

SOM UNDERLAG FÖR DENNA RITNING HAR ANVÄNTS
 URSPRUNGSRITNINGAR FRÅN 1937 SAMT
 ÖMBYGGNADSRITNINGAR FRÅN 1976.
 MÄTTNOGGRANNHETEN ÄR LUKVÄRDIG MED
 DET HANDRITADE ORIGINALT.

BET.	ANT.	ÄNDRINGEN AVSER	DATUM	SIGN.
RELATIONSHANDLING				
Kv DAVID 19, MALMÖ				
STENA FASTIGHETER				
SCANDIACONSULT VVS-TEKNIK				
<small>STORA VÄRVSÖGATAN 11 N:3 TEL: 040-105550 211 19 MALMÖ FAX: 040-105560</small>				
UPPDRAG NR.	KONSTR.	GRANSK.	HANDELAGGARE	
630310	K.J.N.		HSG	
DATUM	ANSVARIG			
2001-01-15	G. JONSSON			
Kv DAVID 19				
3:E VÅN (PLAN 3)				
SKALA	NUMMER	IBET.		
1:50	A33:004	-		

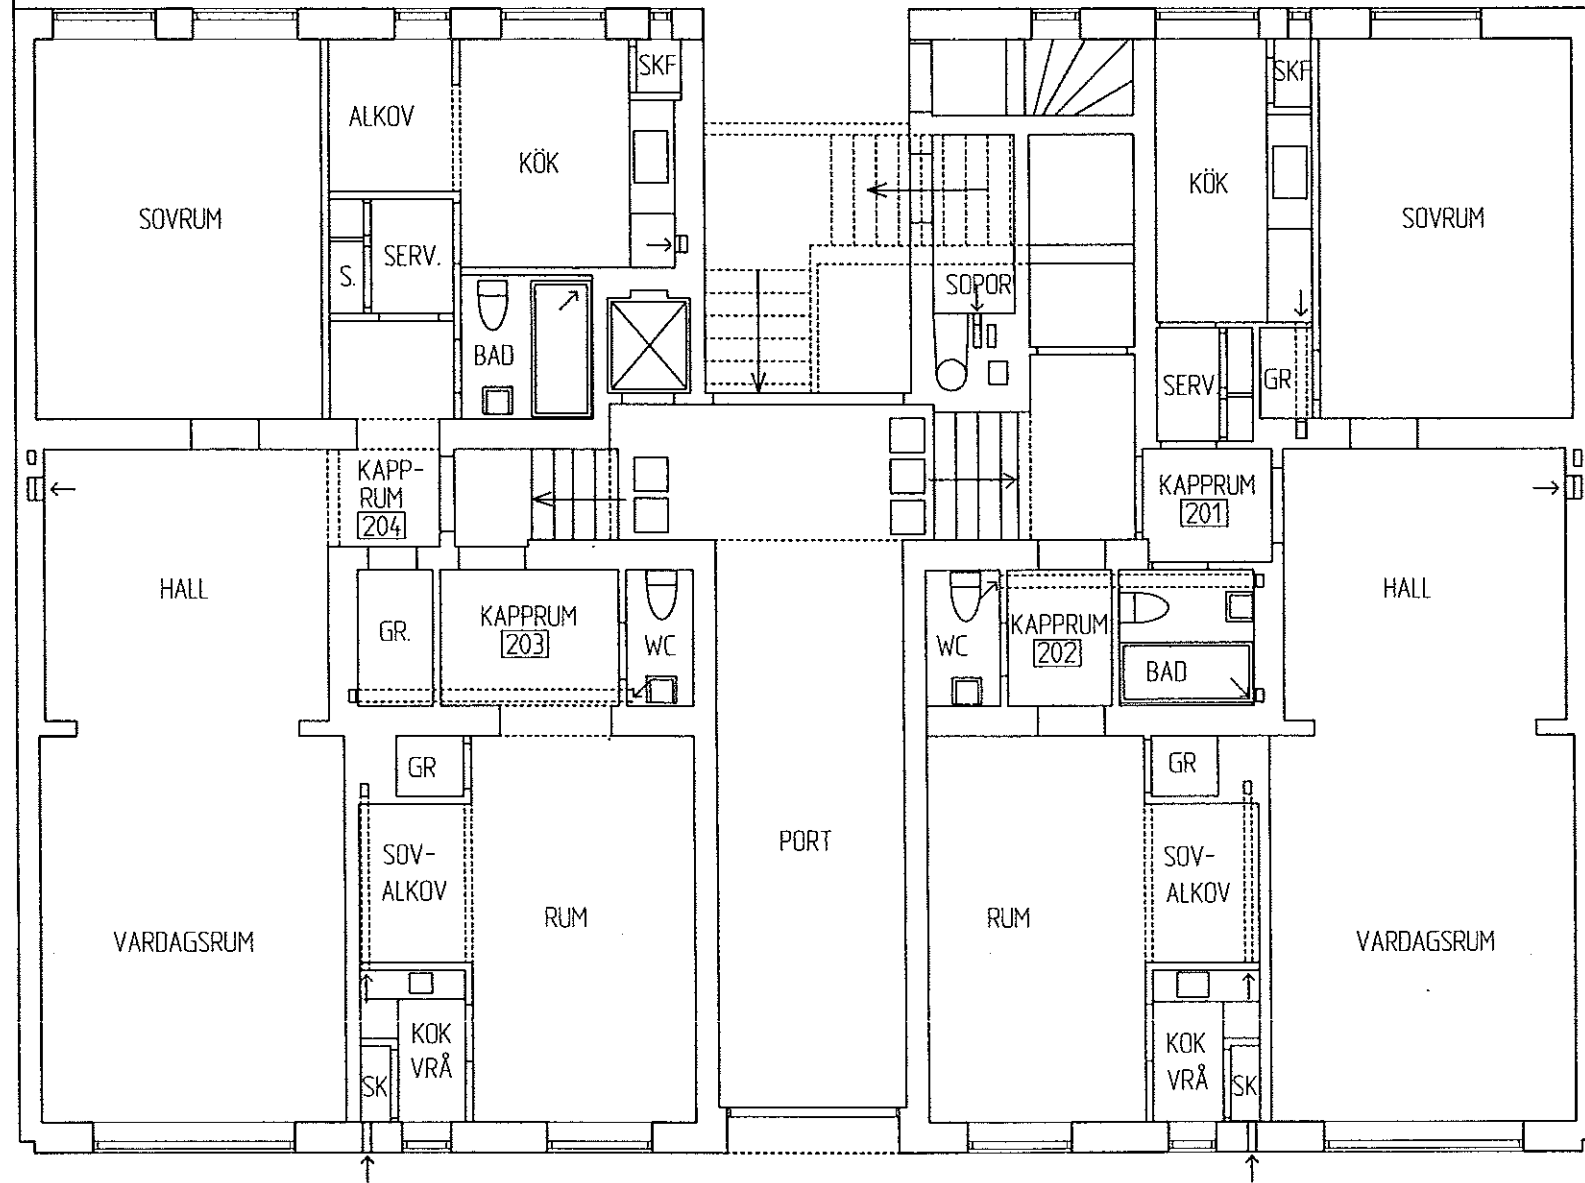


BOTTENPLAN (PLAN 01)

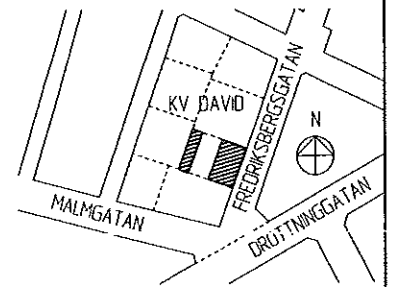


CAD-RITAD

SOM UNDERLAG FÖR DENNA RITNING HAR ANVÄNTS
 URSPRUNGSRITNINGAR FRÅN 1937 SAMT
 OMBYGGNINGSRITNINGAR FRÅN 1976.
 MÄTNINGSGRÄNSHETEN ÄR UKVÄRSIG MED
 DET HANDETADE ORIGINALT.

BET.	ANT.	ÄNDRINGEN AVSER	DATUM	SGN.
RELATIONSHANDLING				
Kv DAVID 19, MALMÖ				
STENA FASTIGHETER				
SCANDIACONSULT VVS-TEKNIK				
<small>STORA VARVSÖGATAN 11 H:3 TEL: 040-105550 211 19 MALMÖ FAX: 040-105550</small>				
UPPDRAG NR.	KONSTR.	GRANSK.	HANDLÄGGARE	
630310	KJN		HSG	
DATUM	ANSVARIG			
2001-01-15	G JÖNSSON			
Kv DAVID 19				
BOTTENPLAN (PLAN 1)				
SKALA	NUMMER	IBET.		
1:50	A33:002	-		

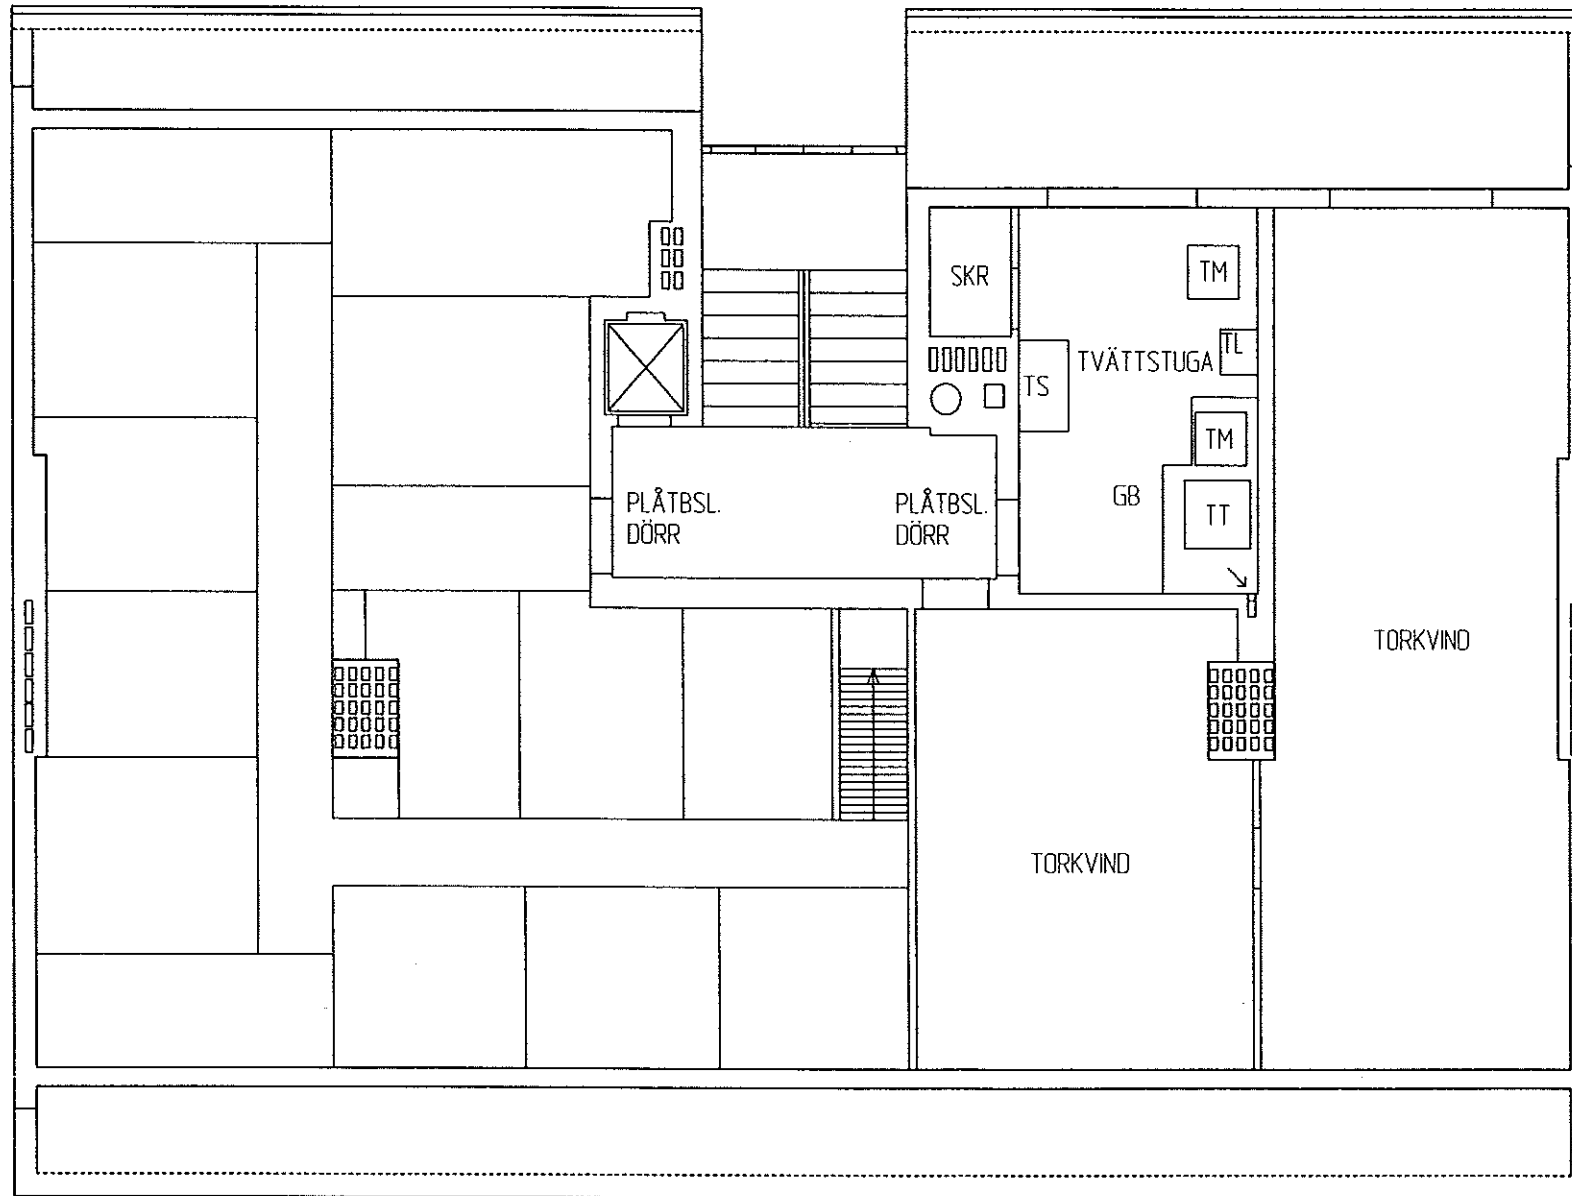


VIND (PLAN 06)

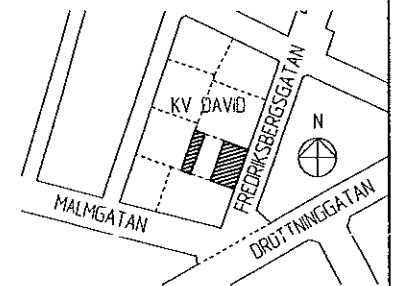


BET.	ANT.	ÄNDRINGEN AVSER	DATUM	SIG.
RELATIONSHANDLING				
Kv DAVID 19, MALMÖ				
STENA FASTIGHETER				
SCANDIACONSULT VVS-TEKNIK				
<small>STORA VÄRMSGATAN 11 NO 3 TEL: 040-165550 211 19 MALMÖ FAX: 040-165550</small>				
UPPDRAG NR	KONSTR.	GRANSK.	HANDLAGGARE	
630310	KJN		HSG	
DATUM	ANSVARIG			
2001-01-15	G JÖNSSON			
Kv DAVID 19				
VINDSVÄN (PLAN 6)				
SKALA	TRUMMER	T.BET.		
1:50	A33:007	-		

CAD-RITAD

SOM UNDERLAG FÖR DENNA RITNING HAR ANVÄNTS
URSPRUNGSRITNINGAR FRÅN 1937 SAMT
OMBYGGNINGSRITNINGAR FRÅN 1976.
MÄTTINGSGRÄNSSEKTEN ÄR LUKVÄRDIG MED
DET HANRITADE ORIGINALT.

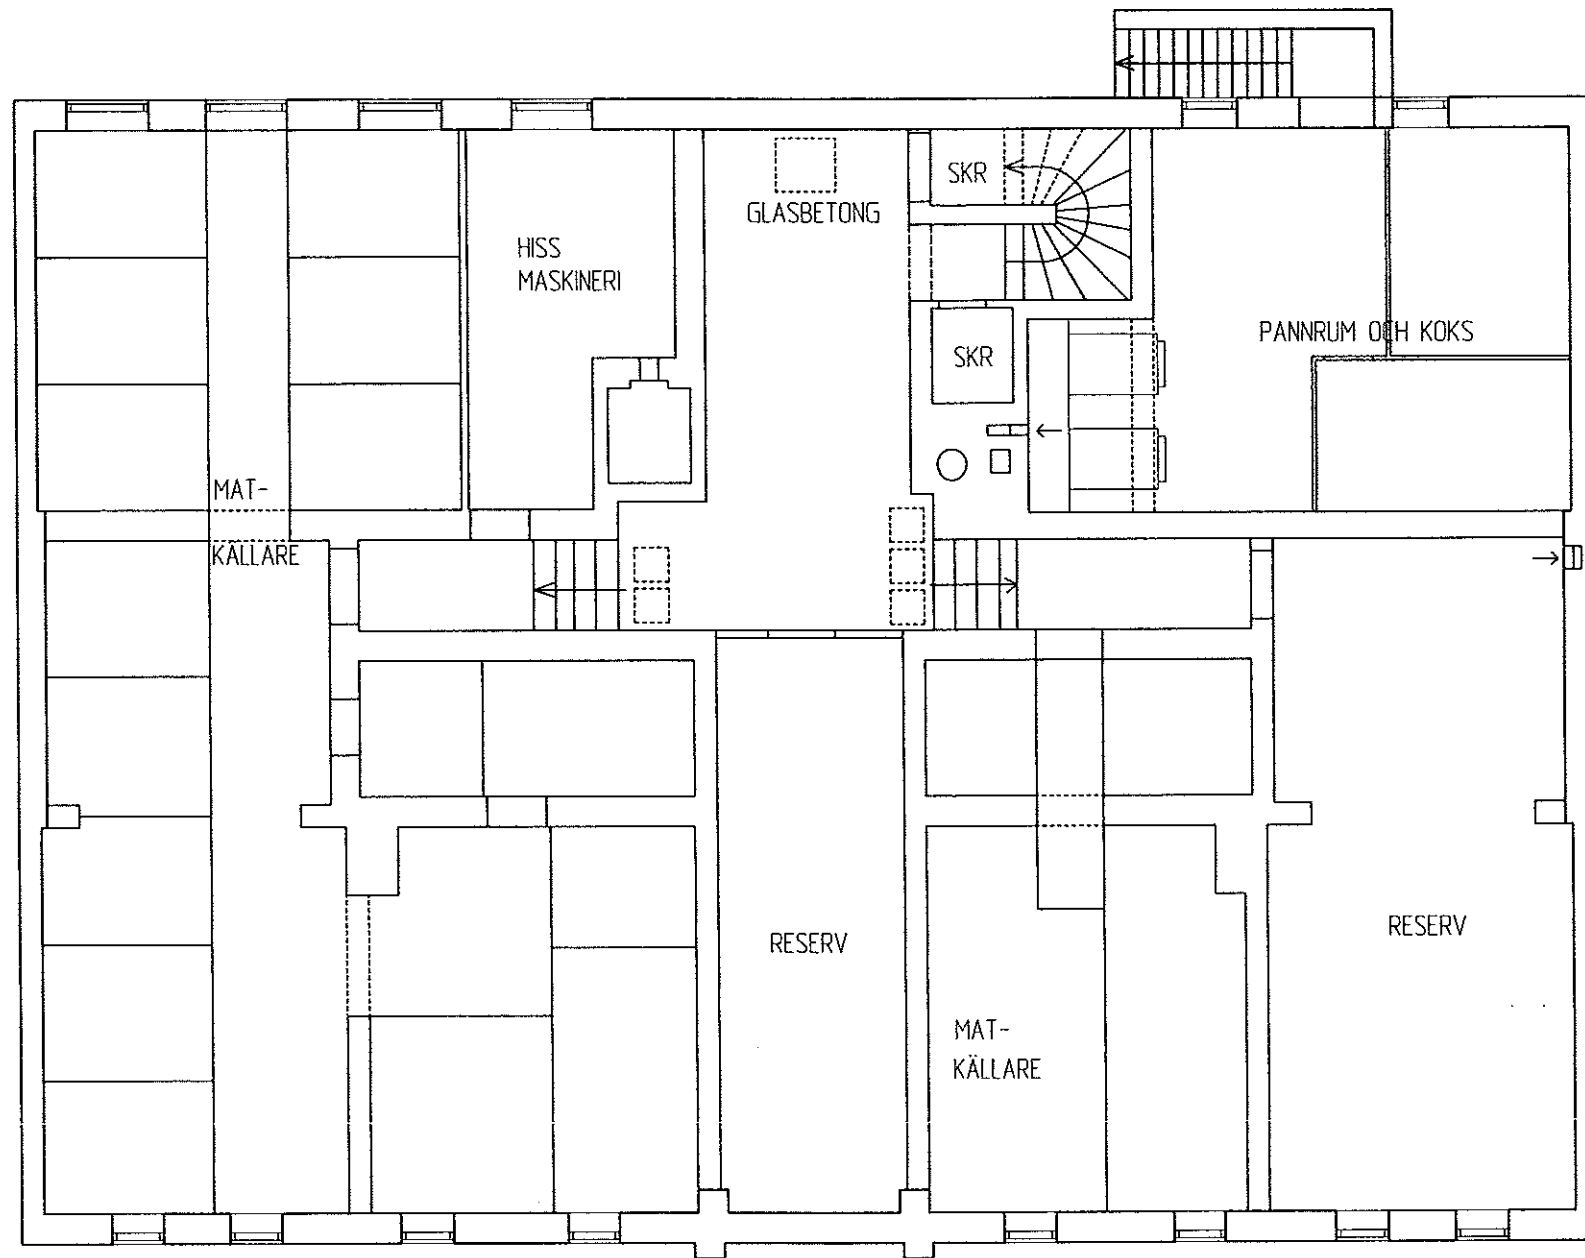


KÄLLARE (PLAN 00)

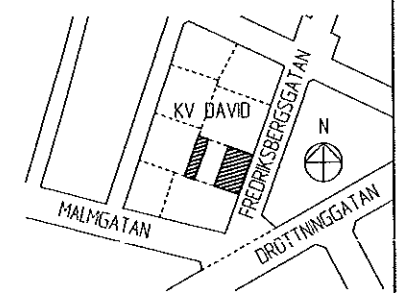


CAD-RITAD


SOM UNDERLAG FÖR DENNA RITNING HAR ANVÄNTS
 URSPRUNGSRITNINGAR FRÅN 1937 SAMT
 DET HANDESKRIVNA ORIGINALT.

BET.	ANT.	ÄNDRINGEN AVSER	DATUM	SIGN.
RELATIONSHANDLING				
Kv DAVID 19, MALMÖ				
STENA FASTIGHETER				
SCANDIACONSULT VVS-TEKNIK				
<small>STORA VARVSGATAN 11 N:3 TEL: 040-105550 211 19 MALMÖ FAX: 040-105560</small>				
UPPDRAG NR.	KONSTR.	GRANSK.	HANDLAGGARE	
630310	K.J.N.		HSG	
DATUM	ANSVÄRIG			
2001-01-15	G JÖNSSON			
Kv DAVID 19				
KÄLLARPLAN (PLAN 0)				
SKALA	NUMMER	T.BET.		
1:50	A33:001	-		


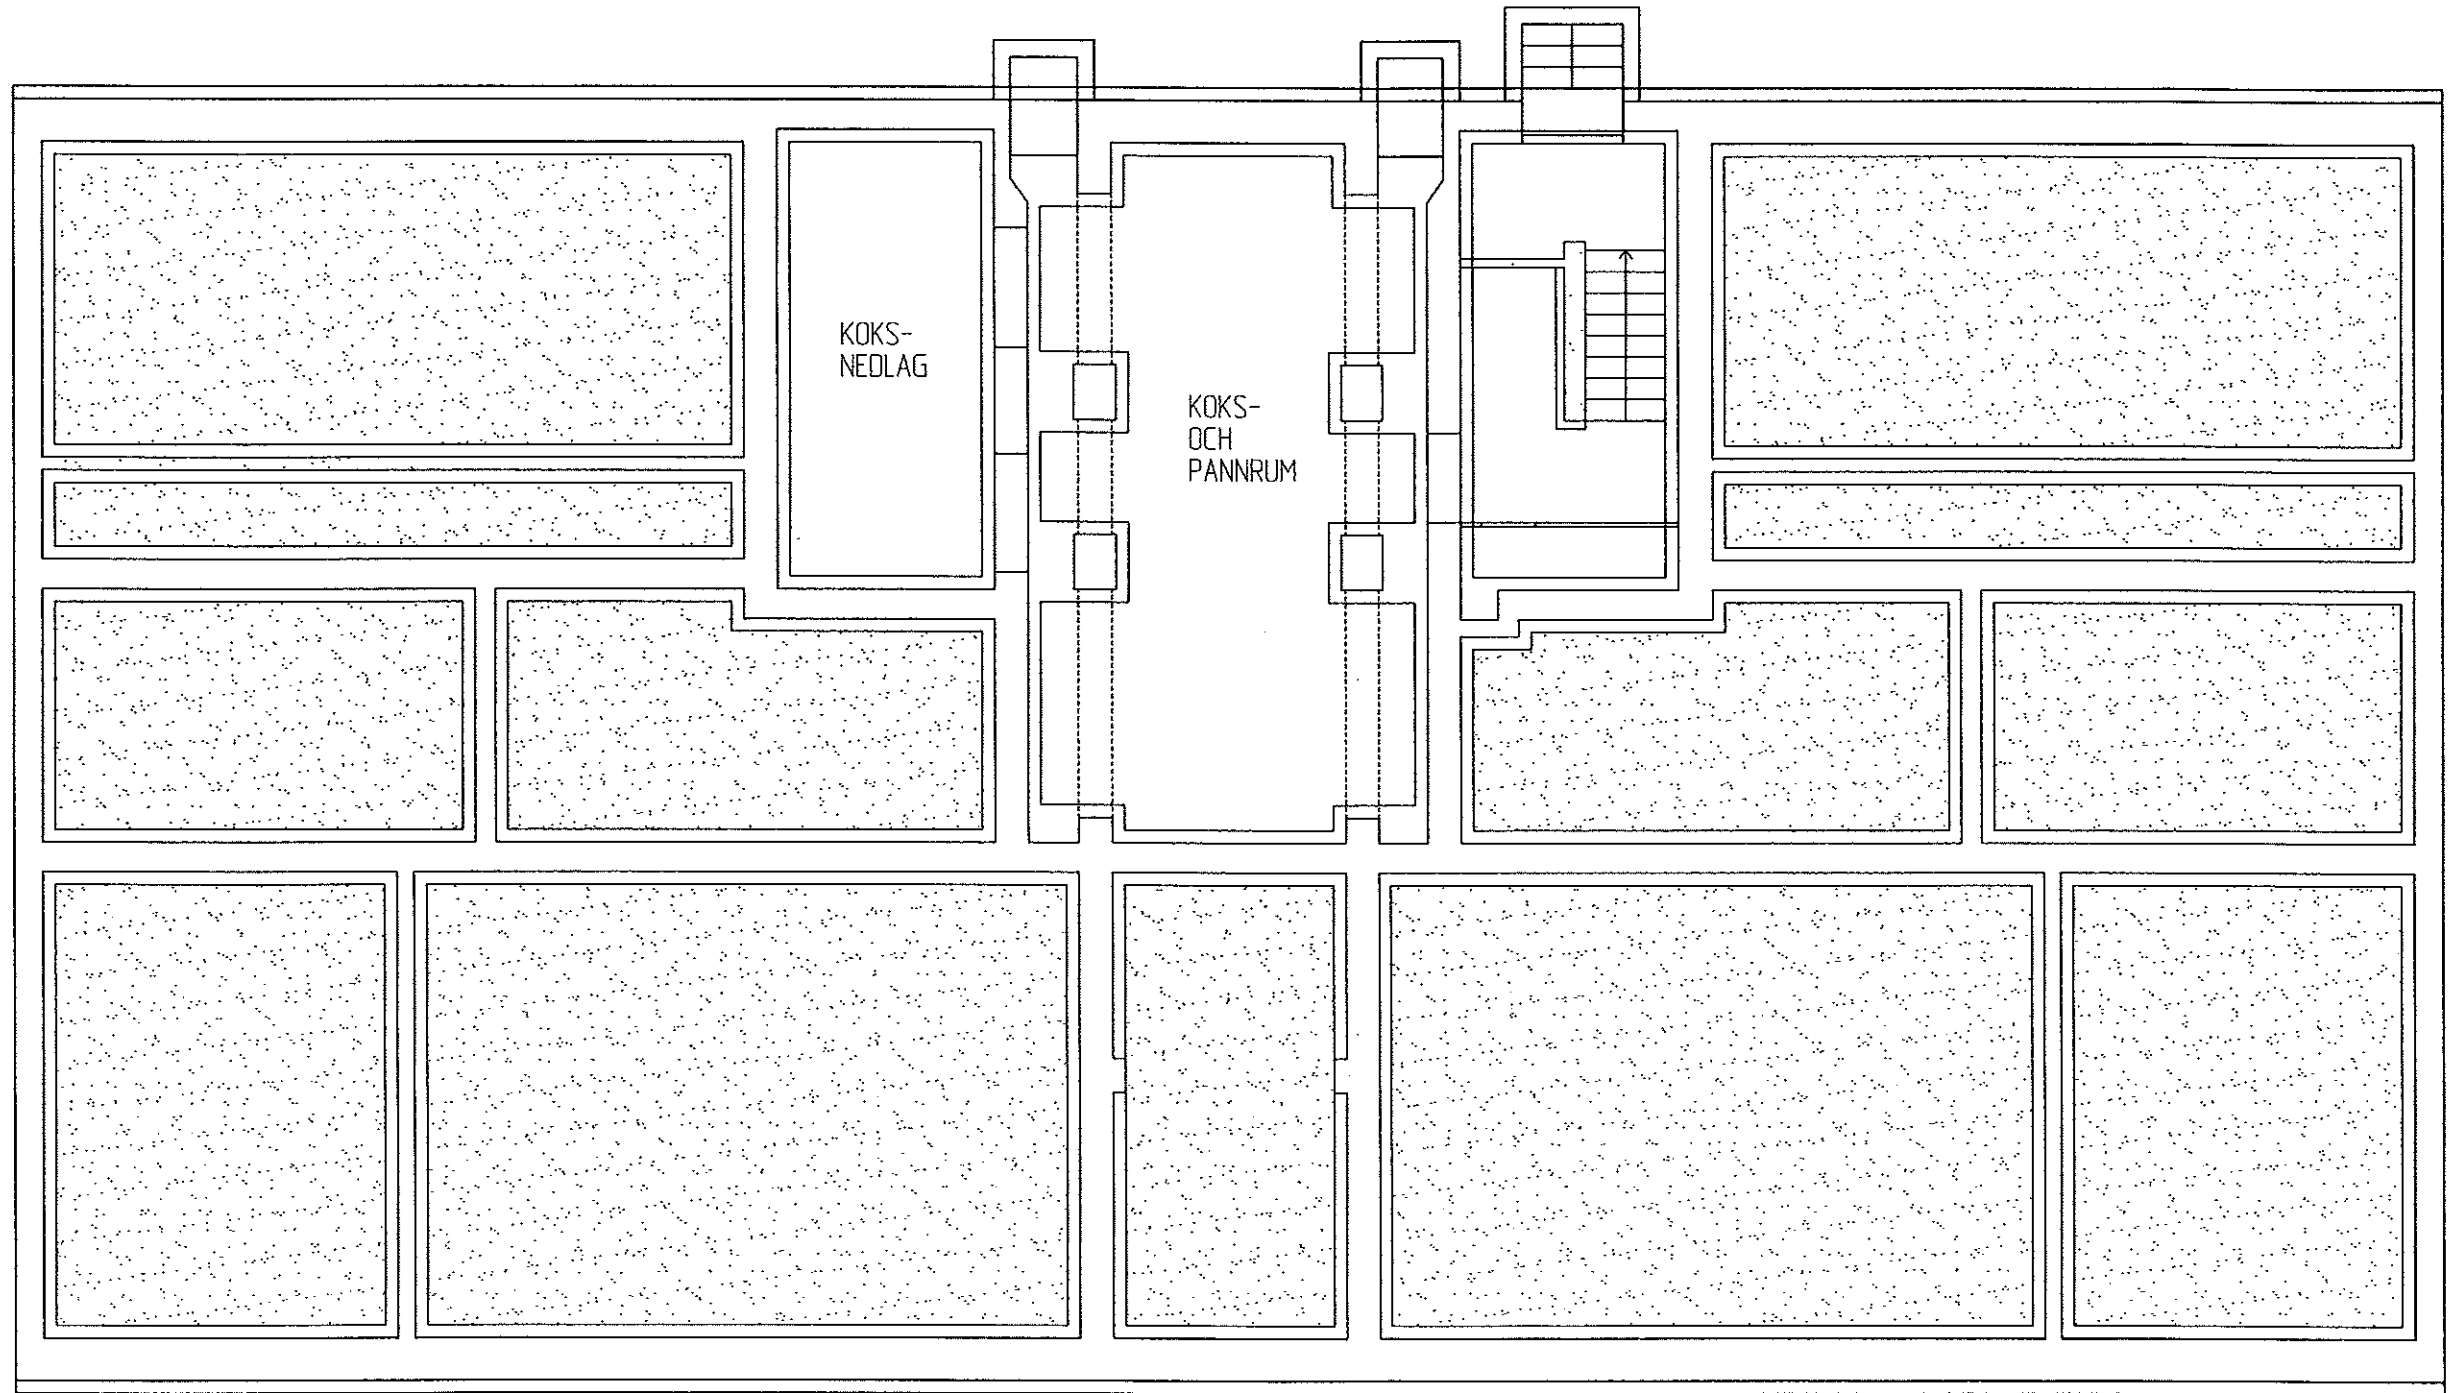


KÄLLARE (PLAN 00)

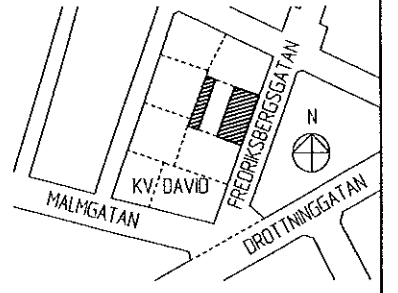

BET.	ANT.	ÄNDRINGEN AVSER	DATUM	SIGN.
RELATIONSHANDLING				
Kv DAVID 20, MALMÖ				
STENA FASTIGHETER				
 SCANDIACONSULT <small>VVS-TEKNIK</small>				
<small>STORA VÄRVSÖGATAN 11 N.3 TEL: 040-105550 211 19 MALMÖ FAX: 040-105580</small>				
UPPDRAG NR.	KONSTR.	GRANSK.	HÄNBLÄGGARE	
630310-01	JLG		HSG	
DATUM	ANSVARIG			
2001-01-15	G JÖNSSON			
Kv DAVID 20				
KÄLLARPLAN (PLAN 0)				
SKALA	NUMMER	BET.		
1:50	A33:001	-		

CAD-RITAD
 SOM UNDERLAG FÖR DENNA RITNING HAR ANVÄNTS
 URSPRUNGSRITNINGAR FRÅN 1926.
 DET HANRITADE ORIGINALT.

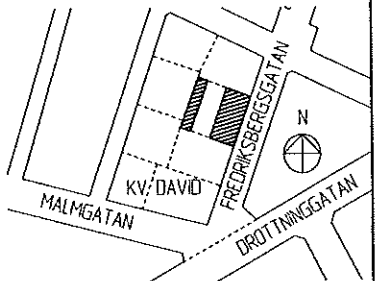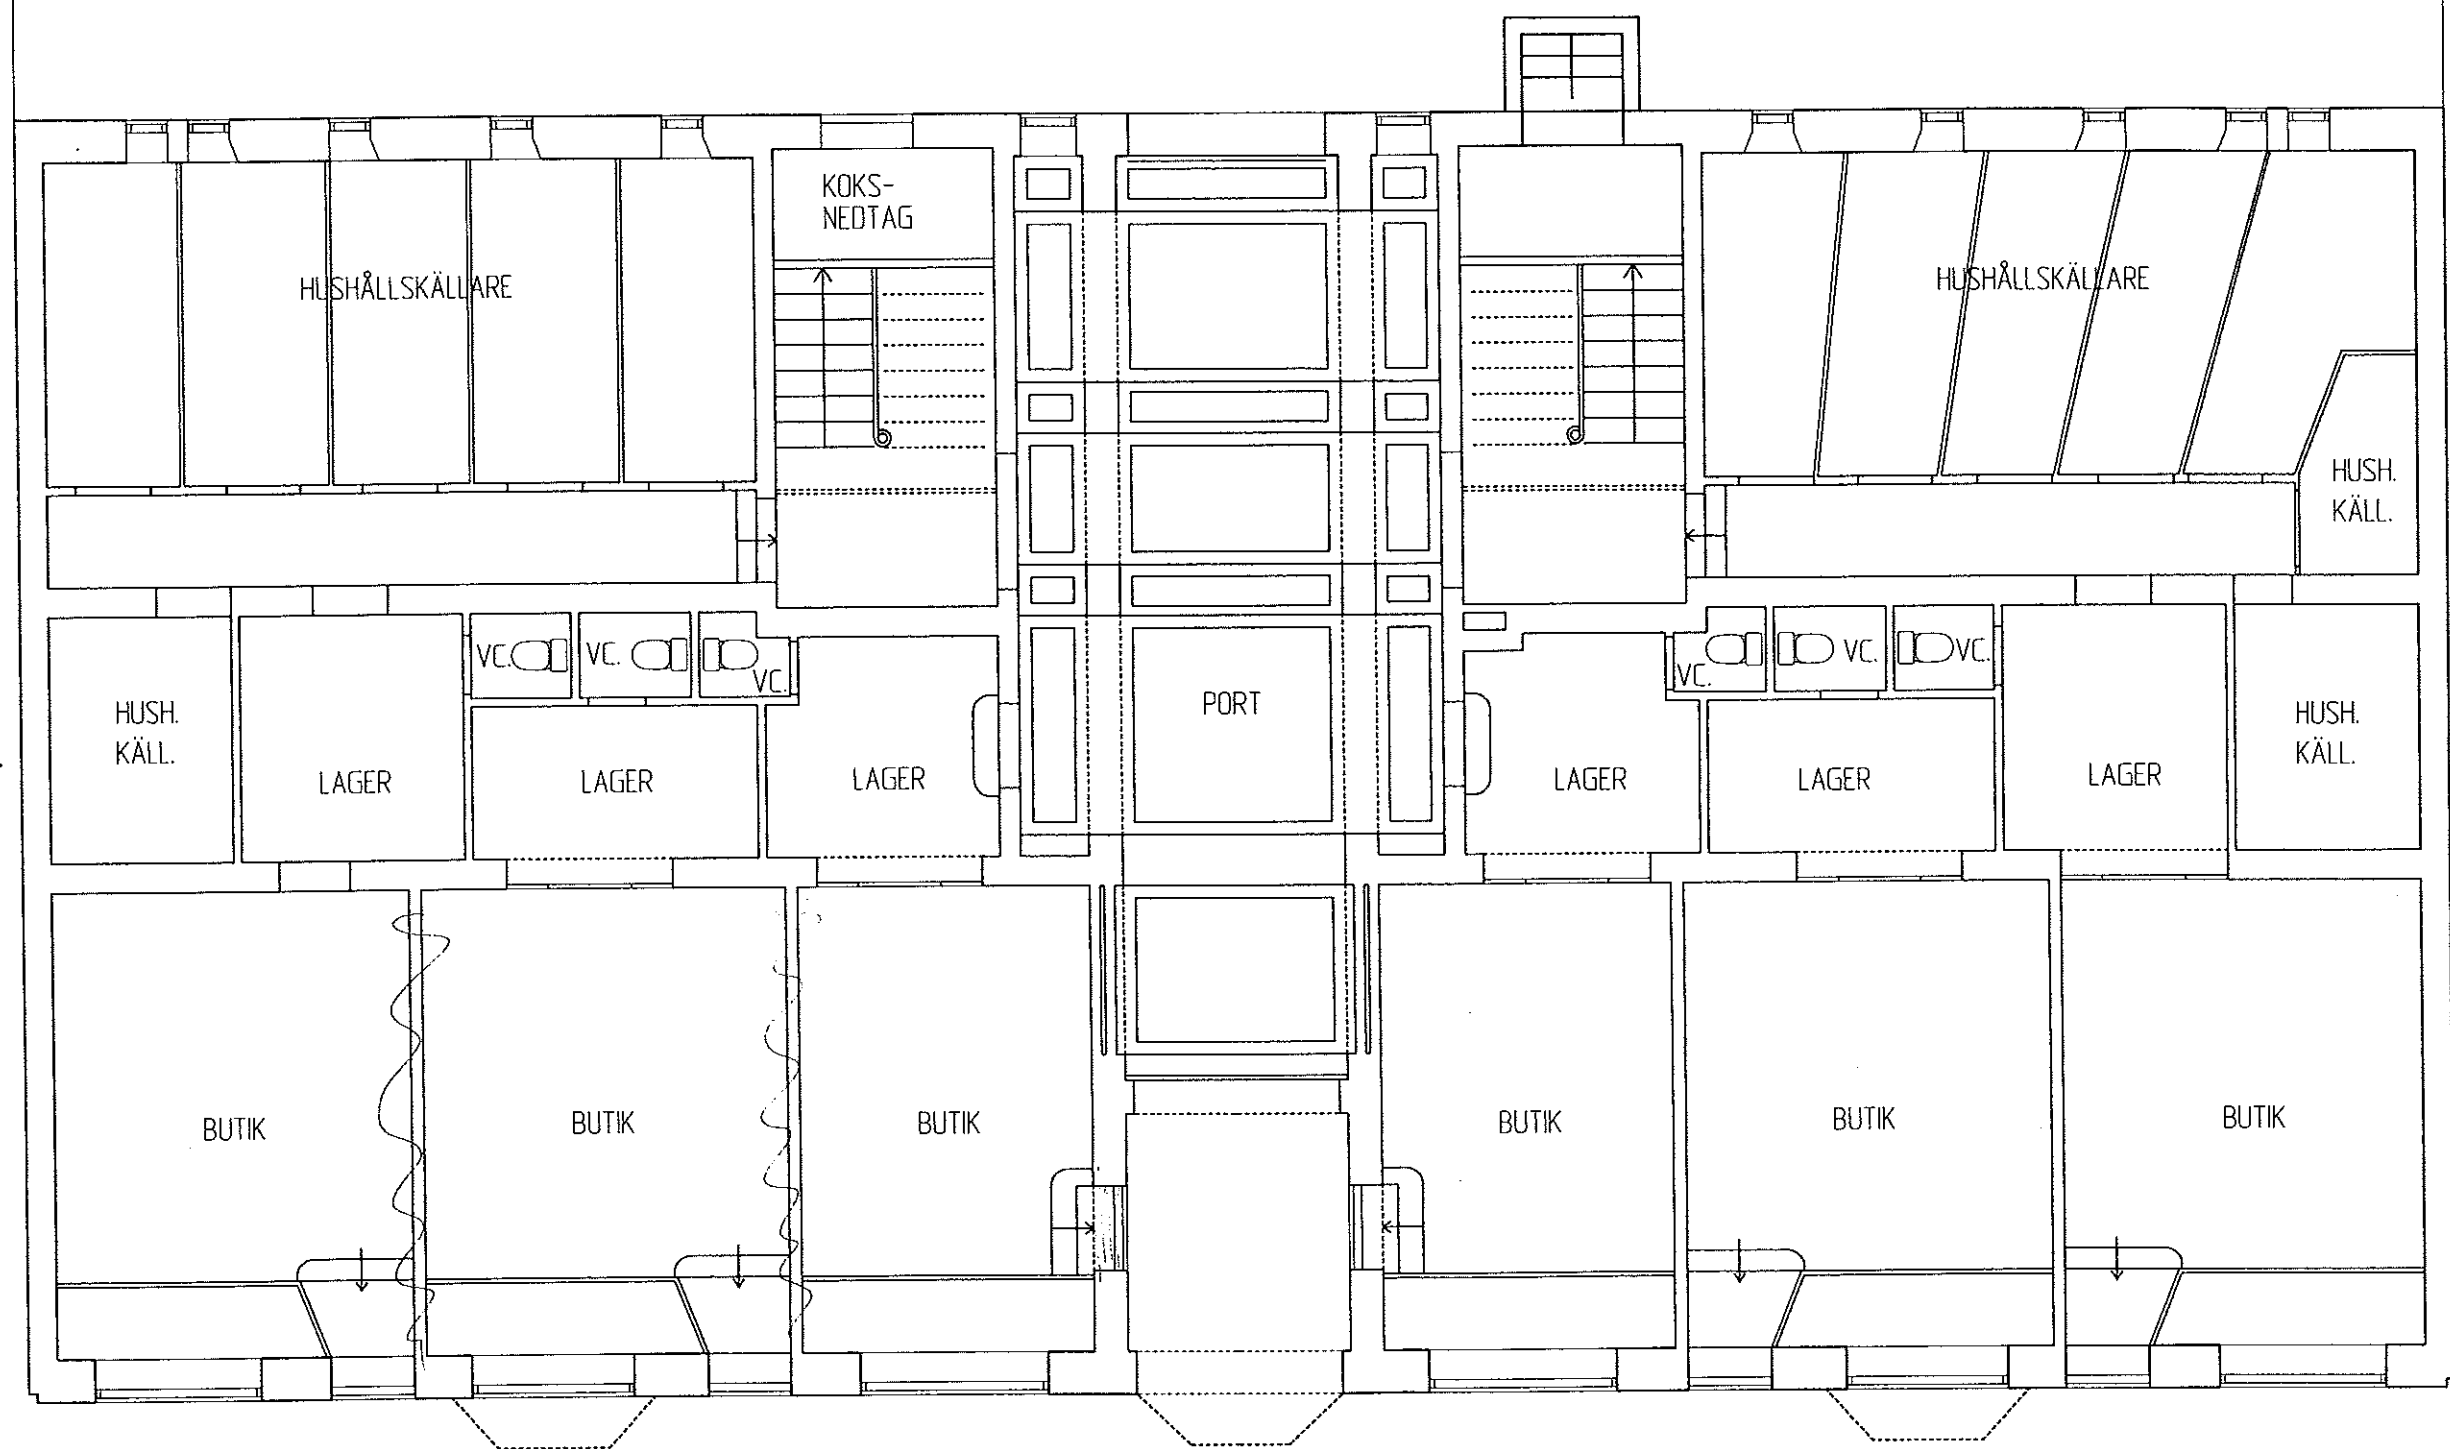


BOTTENPLAN (PLAN 01)

CAD-RITAD
 SOM UNDERLAG FÖR DENNA RITNING HAR ANVÄNTS
 URSPRUNGSRITNINGAR FRÅN 1926

BET. ANT.	ÄNDRINGEN AVSER	DATUM	SIGN.
RELATIONSHANDLING			
Kv DAVID 20, MALMÖ			
STENA FASTIGHETER			
SCC SCANDIACONSULT VVS-TEKNIK			
STORA VÄRVSÖGATAN 11 N:3 TEL: 040-105550 211 19 MALMÖ FAX: 040-105560			
UPPDRAG NR. 630310-01	KONSTR. JLG	GRANSK. JLG	HANDLEGGARE HSG
DATUM 2001-01-15 G JÖNSSON			
Kv DAVID 20			
BOTTENPLAN (PLAN 1)			
SKALA 1:50	NUMMER A33:002	T.BET. -	



2:A VÅN (PLAN 02)

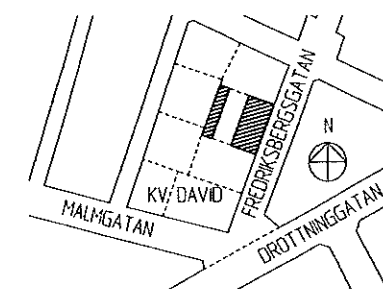


BET.	ANT.	ÄNDRINGEN AVSER	DATUM	SIGN.
RELATIONSHANDLING				
Kv DAVID 20, MALMÖ STENA FASTIGHETER				
SCANDIACONSULT VVS-TEKNIK				
STORA VARVSGATAN 11 N:3 TEL: 040-105550 211 19 MALMÖ FAX: 040-105550				
UPPDRAG NR.	PROJ.STR.	GRANSK.	HANDLÄGGARE	
630310-01	JLG		HSG	
DATUM	ANSVARIG			
2001-01-15	G JÖNSSON			
Kv DAVID 20				
2:A VÅN (PLAN2)				
SKALA	RUMMER	IBET.		
1:50	A33:003	-		

CAD-RITAD

SOM UNDERLAG FÖR DENNA RITNING HAR ANVÄNTS
URSPRUNGSRITNINGAR FRÅN 1926.
MÄTNINGGRÄNSHETEN ÄR UKVÄRDIG MED
DET HANDRITADE ORIGINALT.




3:E VÅN (PLAN 03)

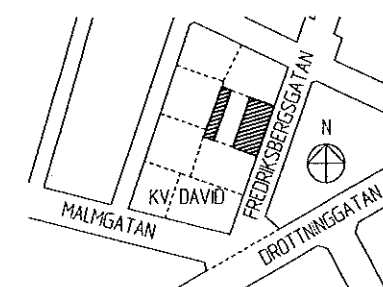

BET.	ANT.	ÄNDRINGEN AVSER	DATUM	SIGN.
RELATIONSHANDLING				
Kv DAVID 20, MALMÖ				
STENA FASTIGHETER				
SCANDIACONSULT VVS-TEKNIK				
<small>STORA VÄRVS GATAN 11 N:3 TEL: 040-105550 211 19 MALMÖ FAX: 040-105550</small>				
UPPDRAG NR.	630310-01	KONSTR.	ILG	GRANSK.
DATUM	2001-01-15	ANSVARIG	G JÖNSSON	HANDLAGGARE
Kv DAVID 20				
3:E VÅN (PLAN 3)				
SKALA	1:50	NUMMER	A33:004	IBET.

CAD-RITAD
 SOM UNDERLAG FÖR DENNA RITNING HAR ANVÄNTS

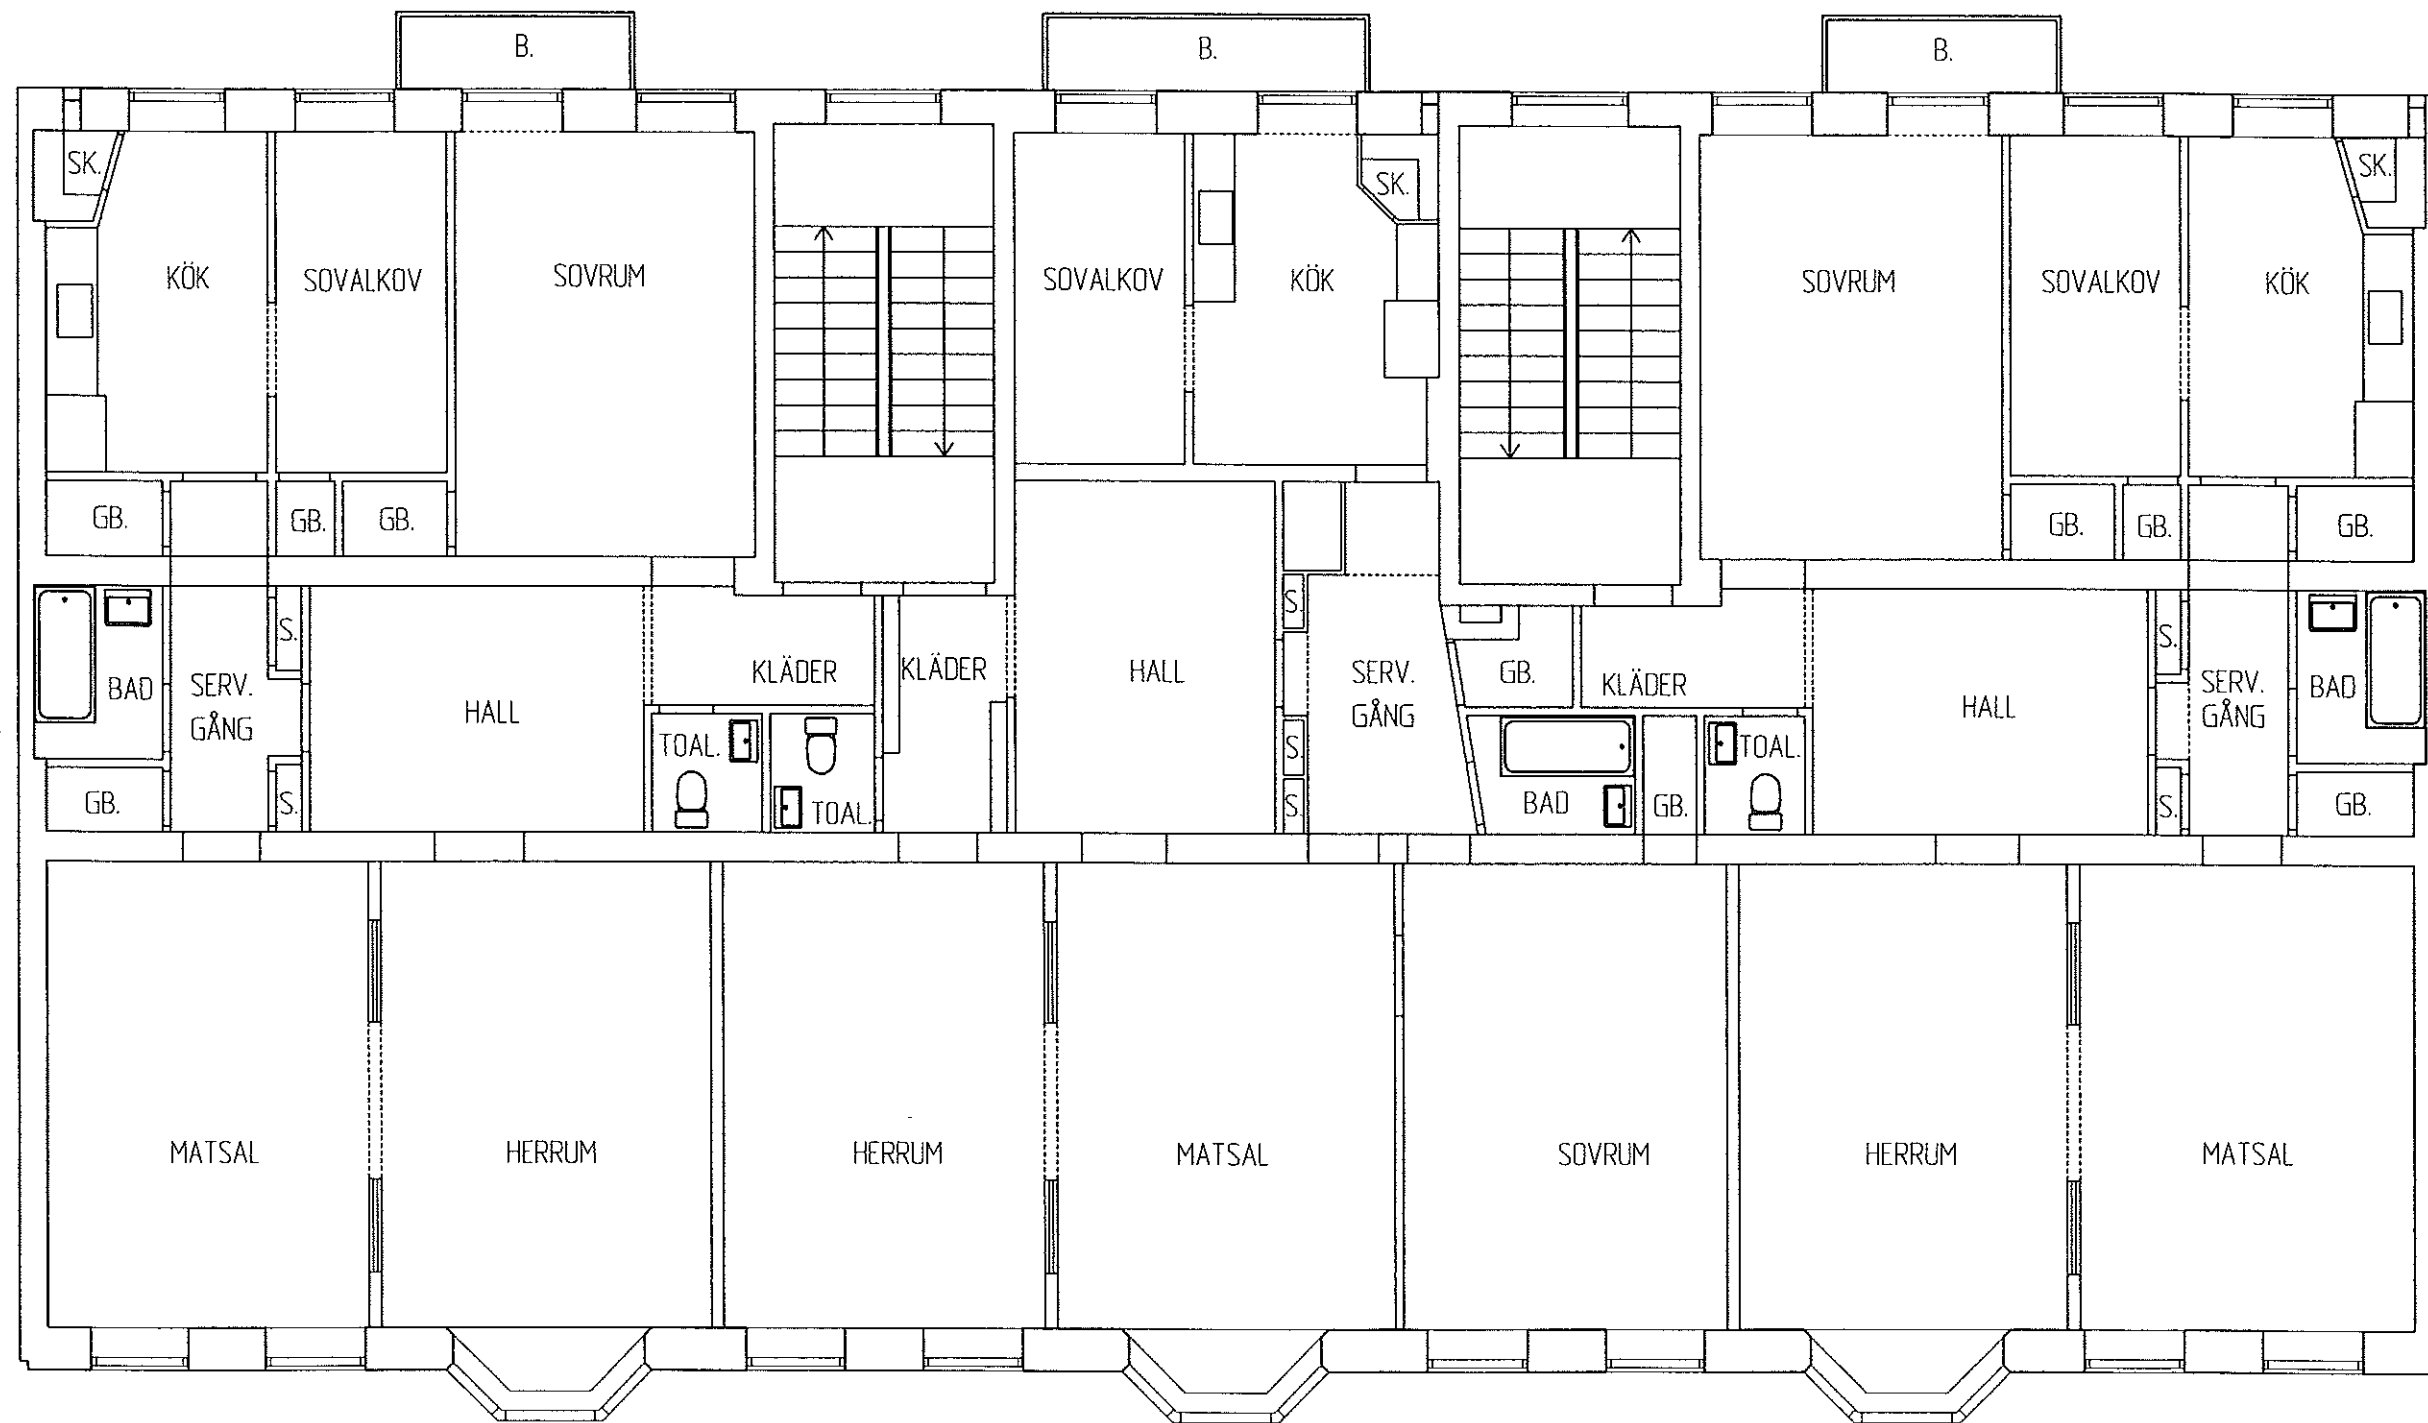

4:E VÅN (PLAN 04)




BET.	ANT.	ÄNDRINGEN AVSER	DATUM	SIGN.
RELATIONSHANDLING				
Kv DAVID 20, MALMÖ STENA FASTIGHETER				
SCC SCANDIACONSULT VVS-TEKNIK				
<small>STORA VARVSGATAN 11 N:3 TEL: 040-105550 211 19 MALMÖ FAX: 040-105560</small>				
UPPDRAG NR.	KONSTR.	GRANSK.	HANDLAGGARE	
630310-01	ILG		HSG	
DATUM	ANSVÄRIG			
2001-01-15	G. JÖNSSON			
Kv DAVID 20				
4:E VÅN (PLAN 4)				
SKALA	RUMMER	IBET.		
1:50	A33:005	-		

CAD-RITAD

SOM UNDERLAG FÖR DENNA RITNING HAR ANVÄNTS
URSPRUNGSRITNINGAR FRÅN 1926.
MÄTTINGSGRÄNSHETEN ÄR LÖKVARÖG MED
DET HANDRITADE ORIGINALT.




5:E VÅN (PLAN 05)

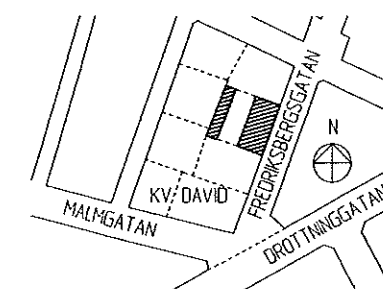


BET. ANT.	ÄNDRINGEN AVSER	DATUM	SIGN.
RELATIONSHANDLING			
Kv DAVID 20, MALMÖ			
STENA FASTIGHETER			
SCANDIACONSULT VVS-TEKNIK			
STORA VARVSÖGATAN 11 N:3 TEL: 040-105550 211 19 MALMÖ FAX: 040-105550			
UPPDRAG NR. 630310-01	KONSTR. ILG	GRANSK. ILG	HÄNDLAGGARE HSG
DATUM 2001-01-15 G JÖNSSON			
Kv DAVID 20			
5:E VÅN (PLAN 5)			
SKALA 1:50	NUMMER A33:006	IBET.	

CAD-RITAD

SOM UNDERLAG FÖR DENNA RITNING HAR ANVÄNTS
URSPRINGSRITNINGAR FRÅN 1926
MÄTTINGSGRÄNNEHETEN ÄR UKÄNSLIG MED
DET HÄNDRITADE ORIGINALT.

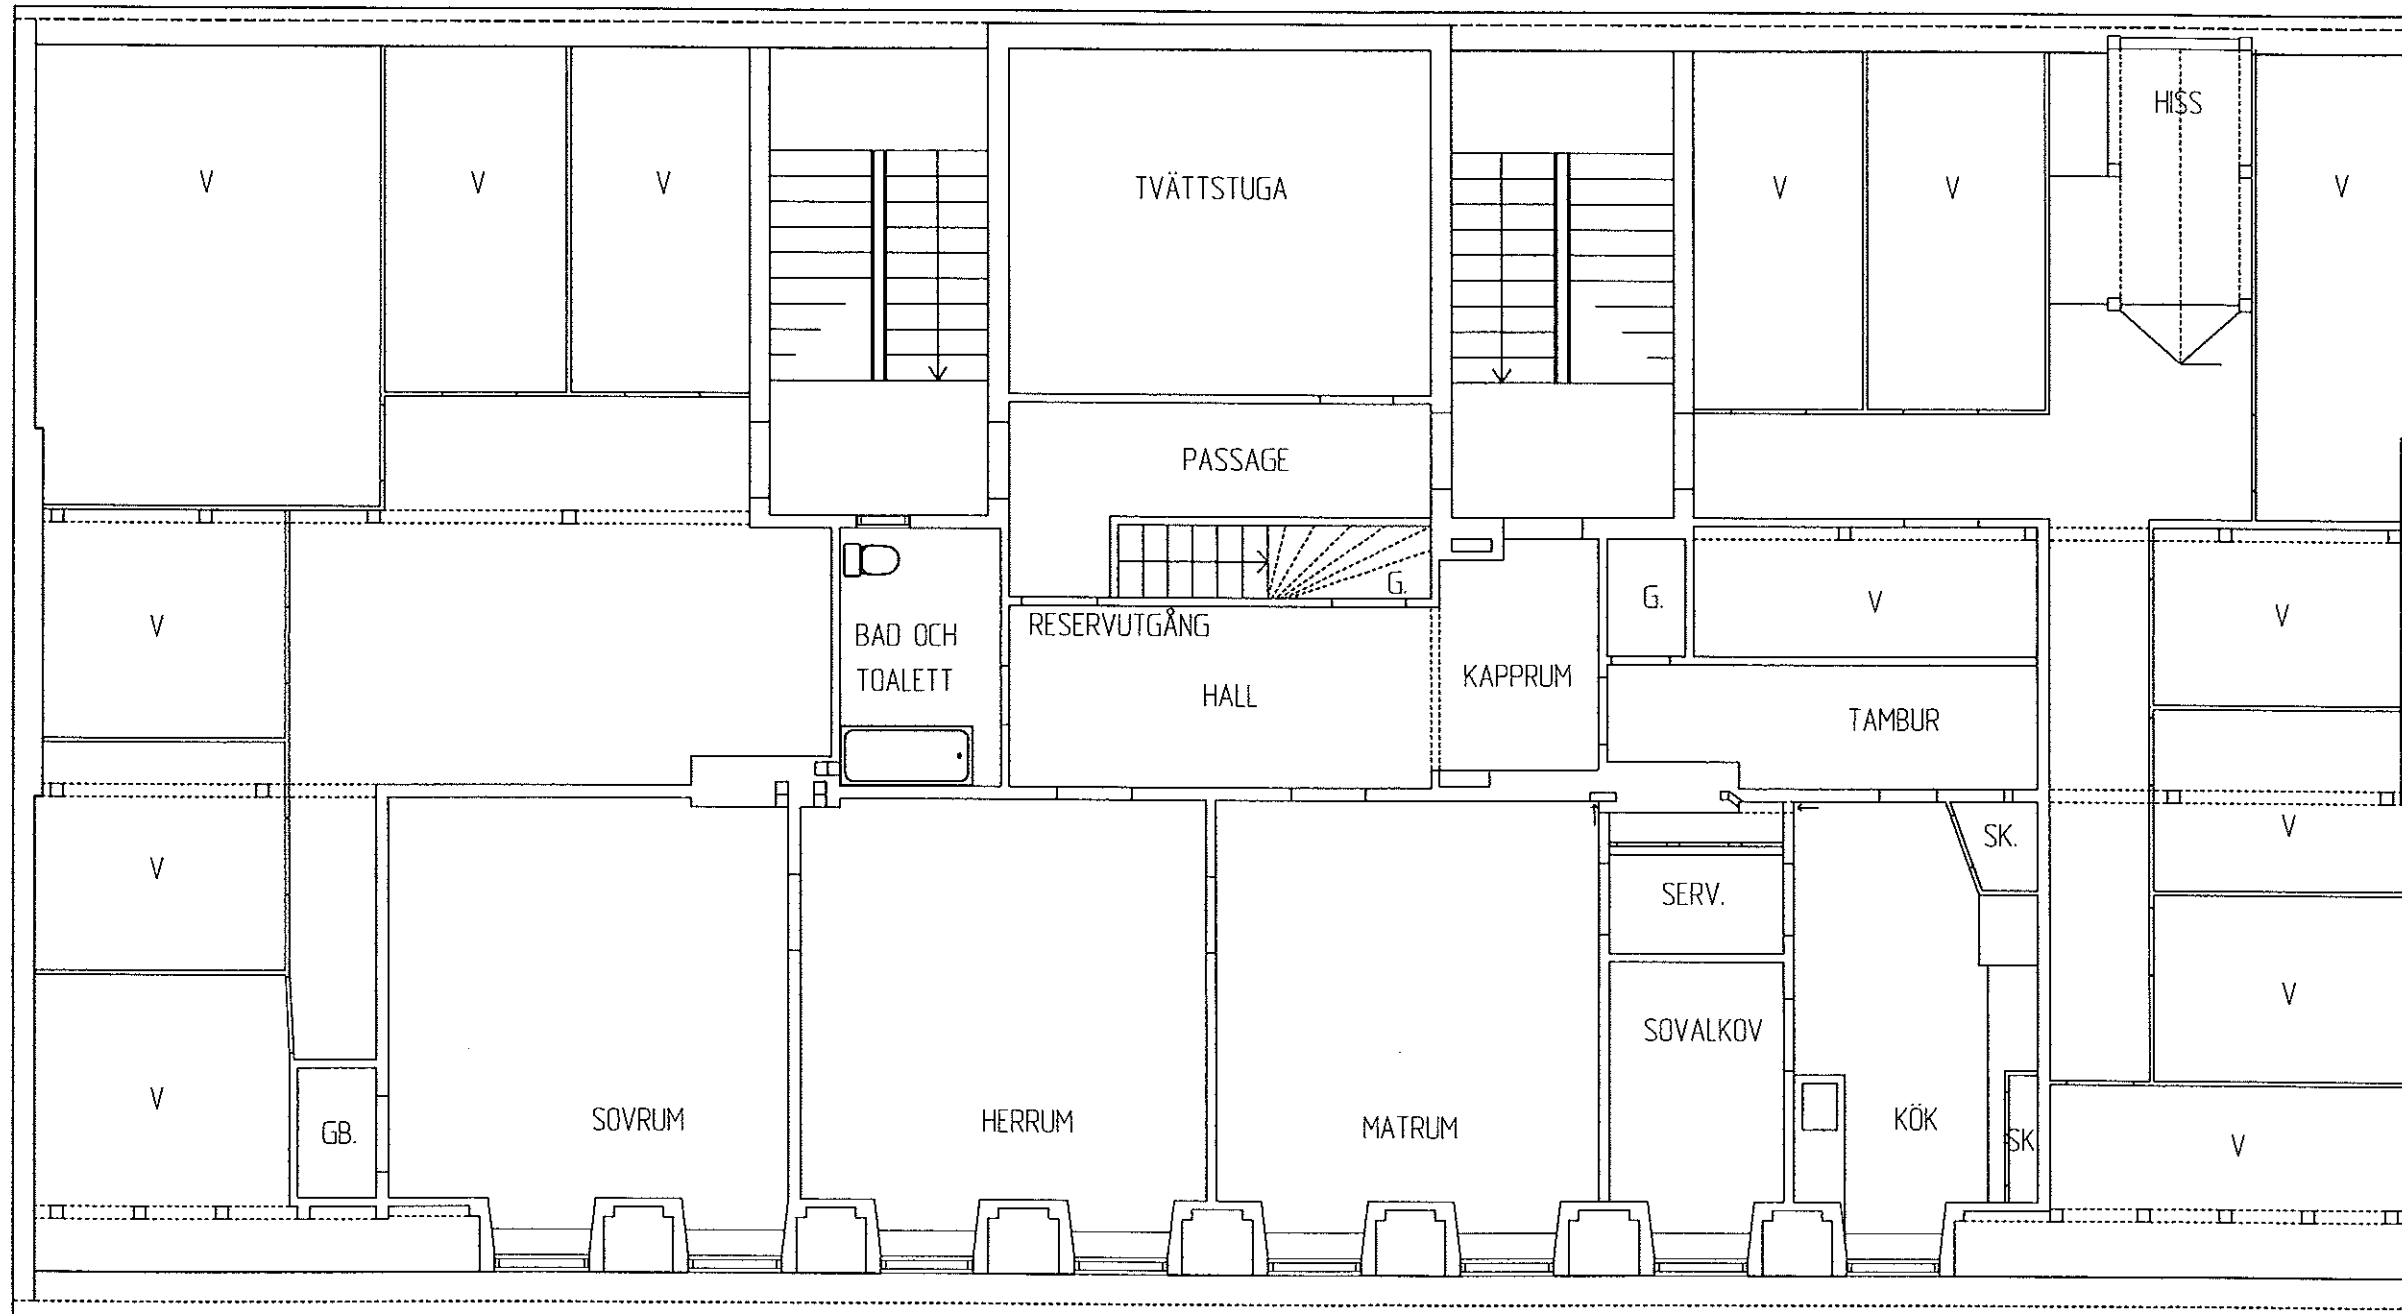


VINDSVÅN (PLAN 6)

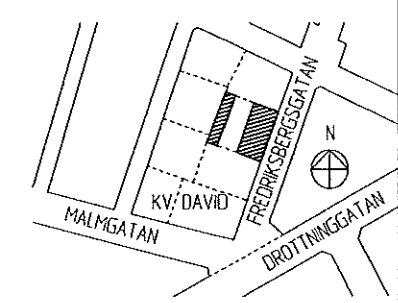

BET.	ANT.	ÄNDRINGEN AVSER	DATUM	SIGN.
RELATIONSHANDLING				
Kv DAVID 20, MALMÖ				
STENA FASTIGHETER				
SCC SCANDIACONSULT VVS-TEKNIK				
<small>STORA VÄRVS GATAN 11 N:3 TEL: 040-165550 211 19 MALMÖ FAX: 040-165560</small>				
UPPDRAG NR.	KONSTR.	GRANSK.	HANDLAGGARE	
630310-01	ILG		HSG	
DATUM	ANSVARIG			
2001-01-15	G JONSSON			
Kv DAVID 20				
- VINDSVÅN (PLAN 6)				
SKALA	NUMMER	T.BET.		
1:50	A33:007	-		

CAD-RITAD
 SOM UNDERLAG FÖR DENNA RITNING HAR ANVÄNTS
 URSPRUNGSRITNINGAR FRÅN 1926.
 MÄTNÖGGRÄNHETEN ÄR I KÄVÄRDIG MED
 DET HANDELTÄDE ORIGINALT.

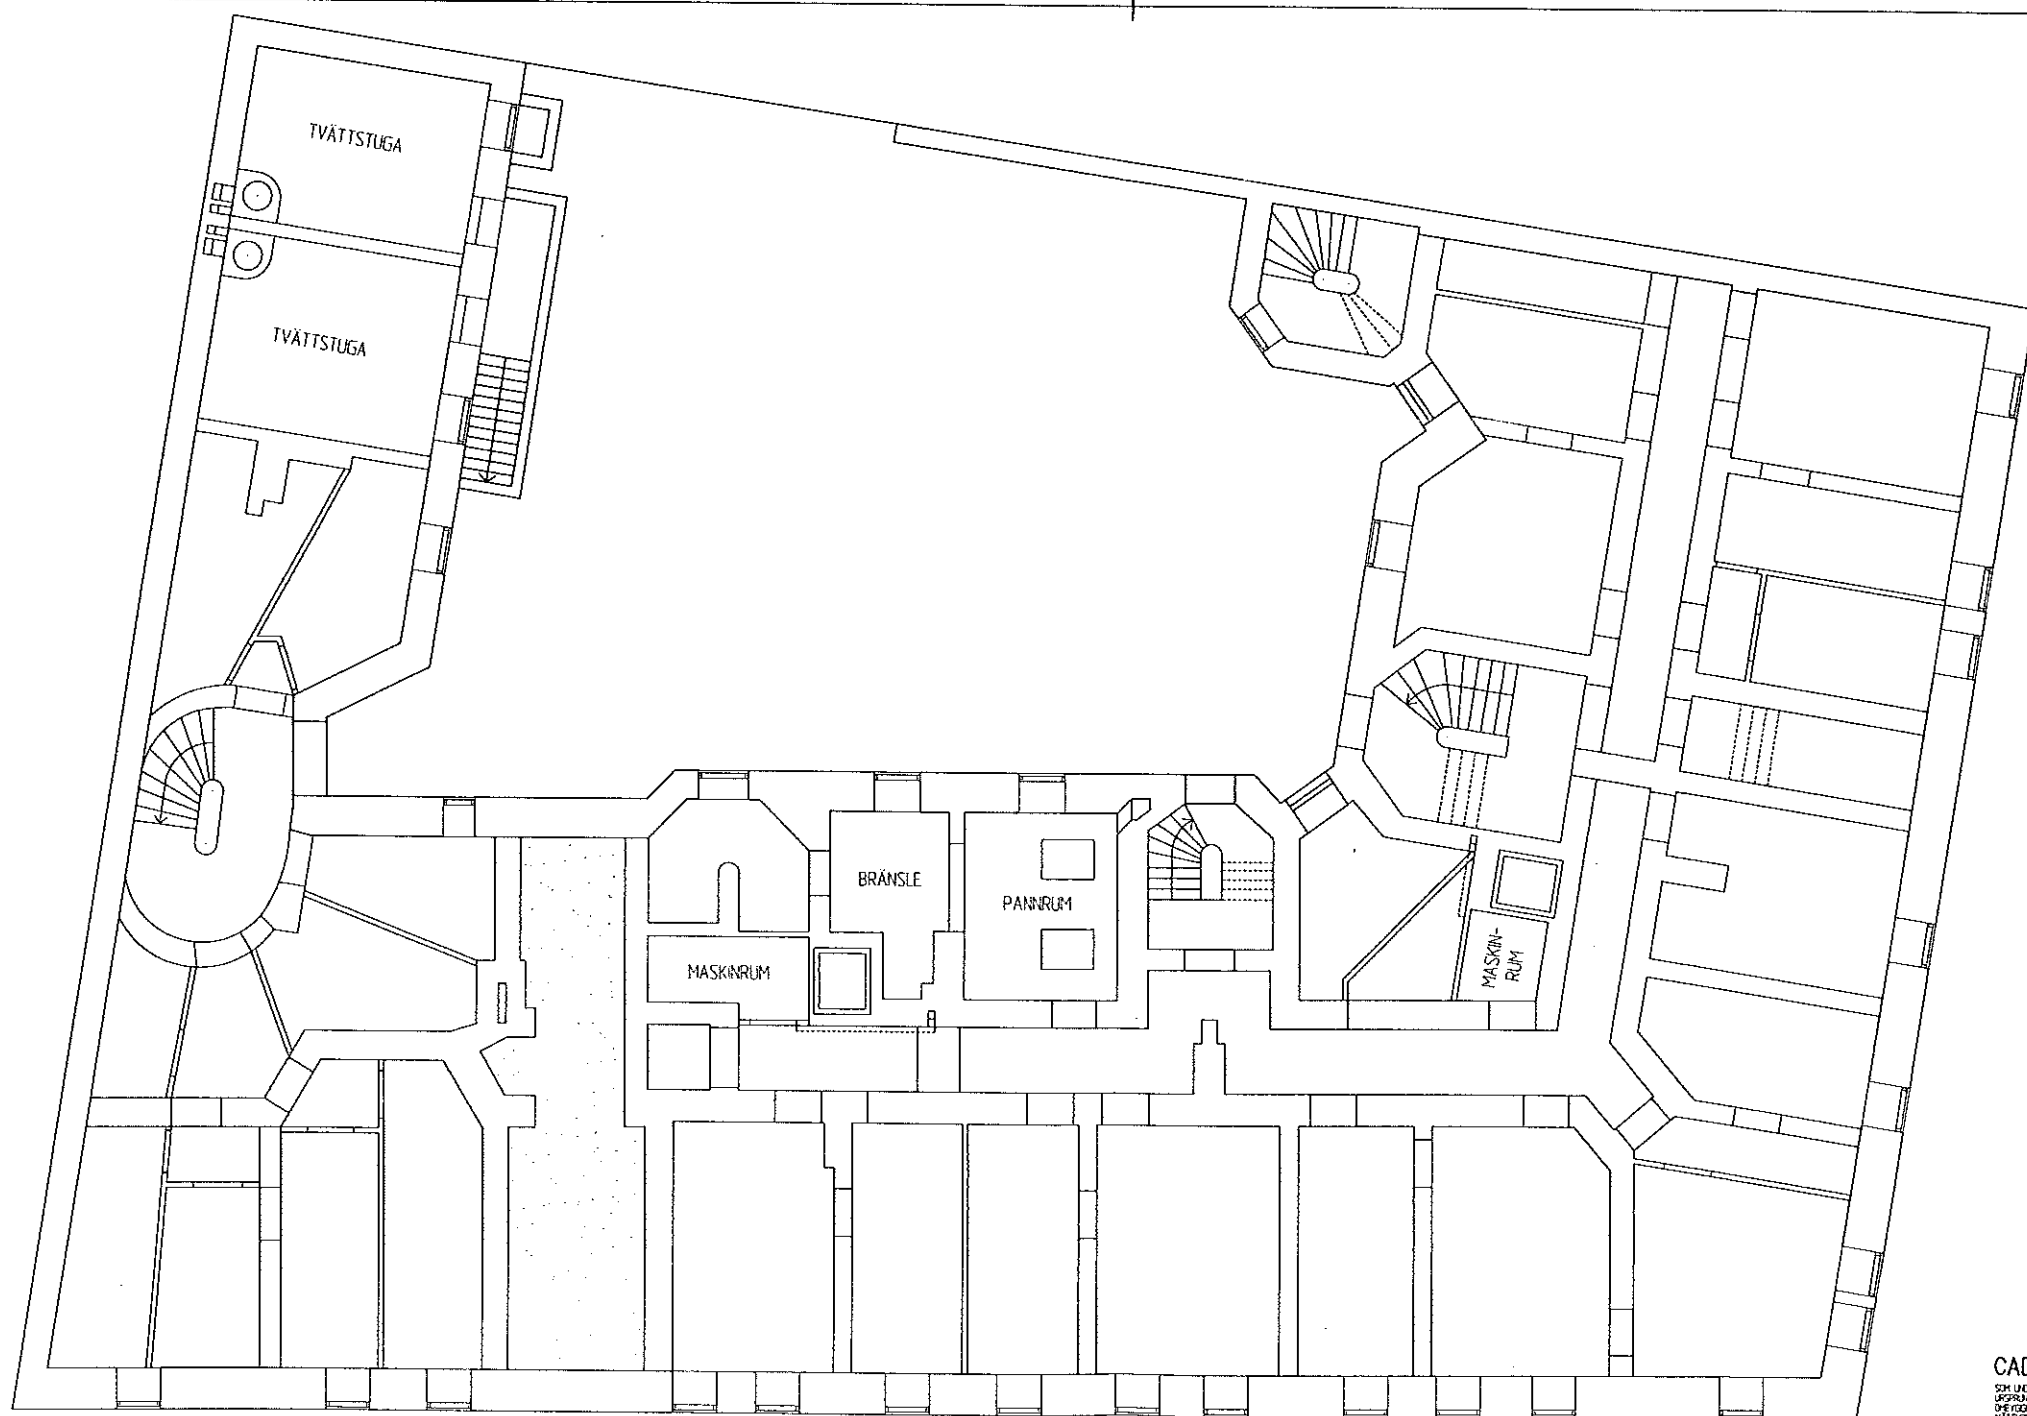


KALLARE (PLAN 0)


CAD-RITAD
 SKI LÄSPLAN FÖR GENNA RITNING HAR ANVÄNTS



REI	INT	ARBETEN AVSE	DATUM	SKALA
RELATIONSHANDLING				
KALLARPLAN (PLAN 0)				
SKALA	1:50	KODER	A33:001	REI

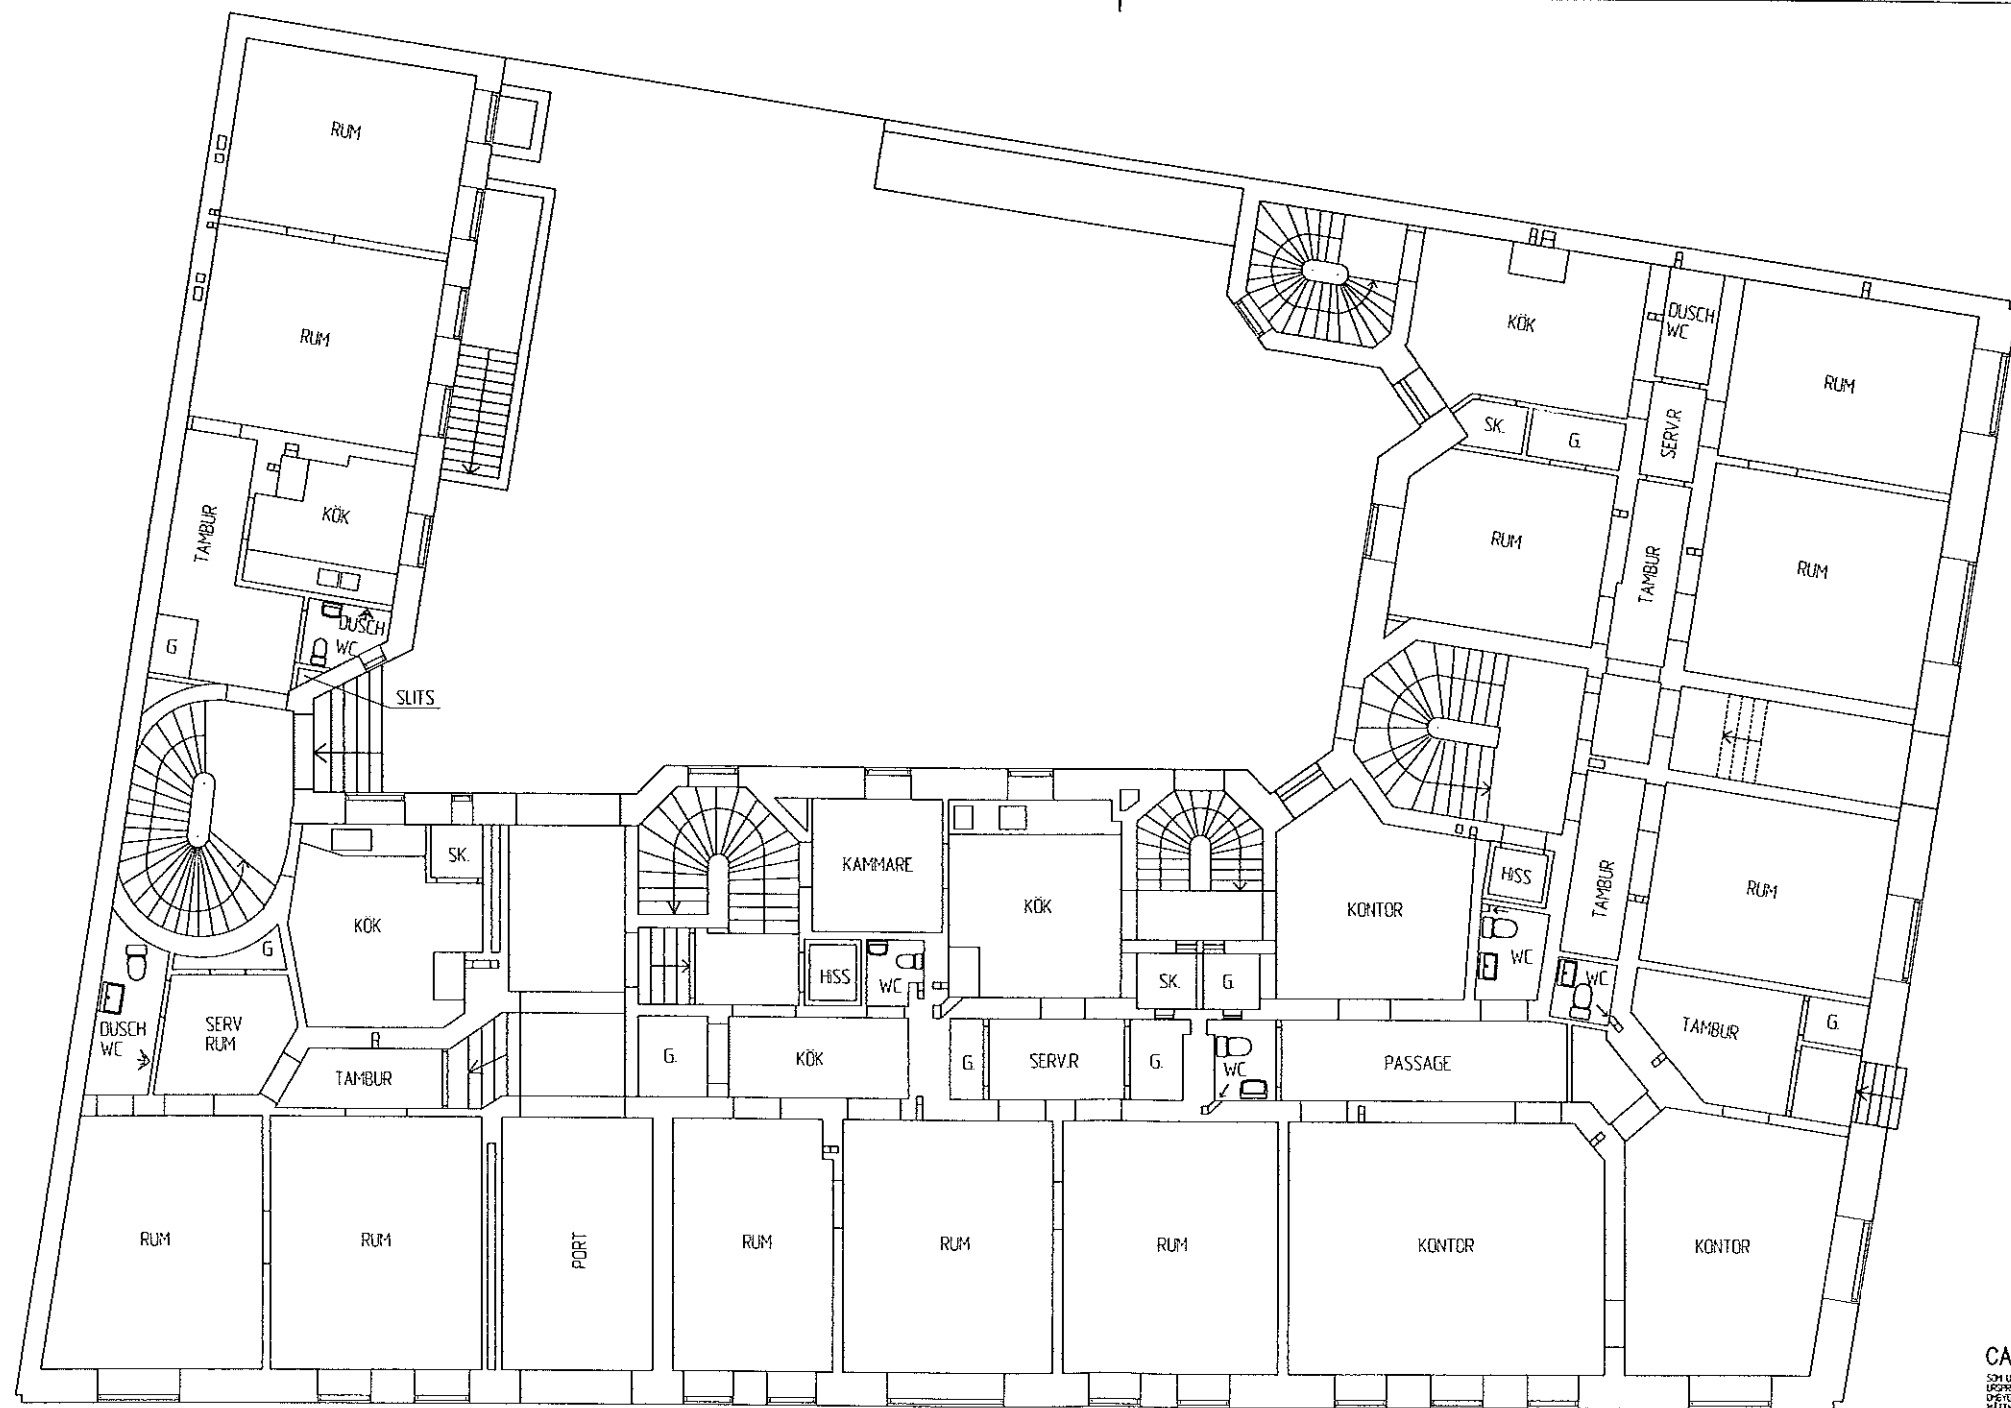


BOTTENVÅNING (PLAN 1)

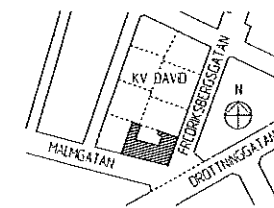

CAD-RITAD


SOM UNDERLAG FÖR DENNA RITNING HAR ANVÄNDS
 UPPMÄTNINGSRISER FRÅN 1977 SAMT
 DISTANSMÄTNINGAR FRÅN 1978.
 MÄTTINGSFELER KAN FÖREKOMMA.
 DET HÄRSTÄLLES ÖNSKANES

BETÄN	ANSÖKNING AVSEER	DATUM	SKALA
RELATIONSHANDLING			
Kv DAVID 29, MALMÖ			
STENA FASTIGHETER			
SCANDIACONSULT BYGGENOMSÄTTNING			
<small>STORA VÄNNGATAN 11 N 3 TEL. 040-10550 214 16 MALMÖ FAX. 040-10550</small>			
UPPGIFTS NR	PROJEKT	DRAG	ANSÖKNINGS
630310-02	BLG		G. JONSSON
2001-01-15 G. JONSSON			
Kv DAVID 29			
BOTTENPLAN (PLAN 1)			
SKALA	NO. AVSEER	BETÄN	
1:50		A33:002	

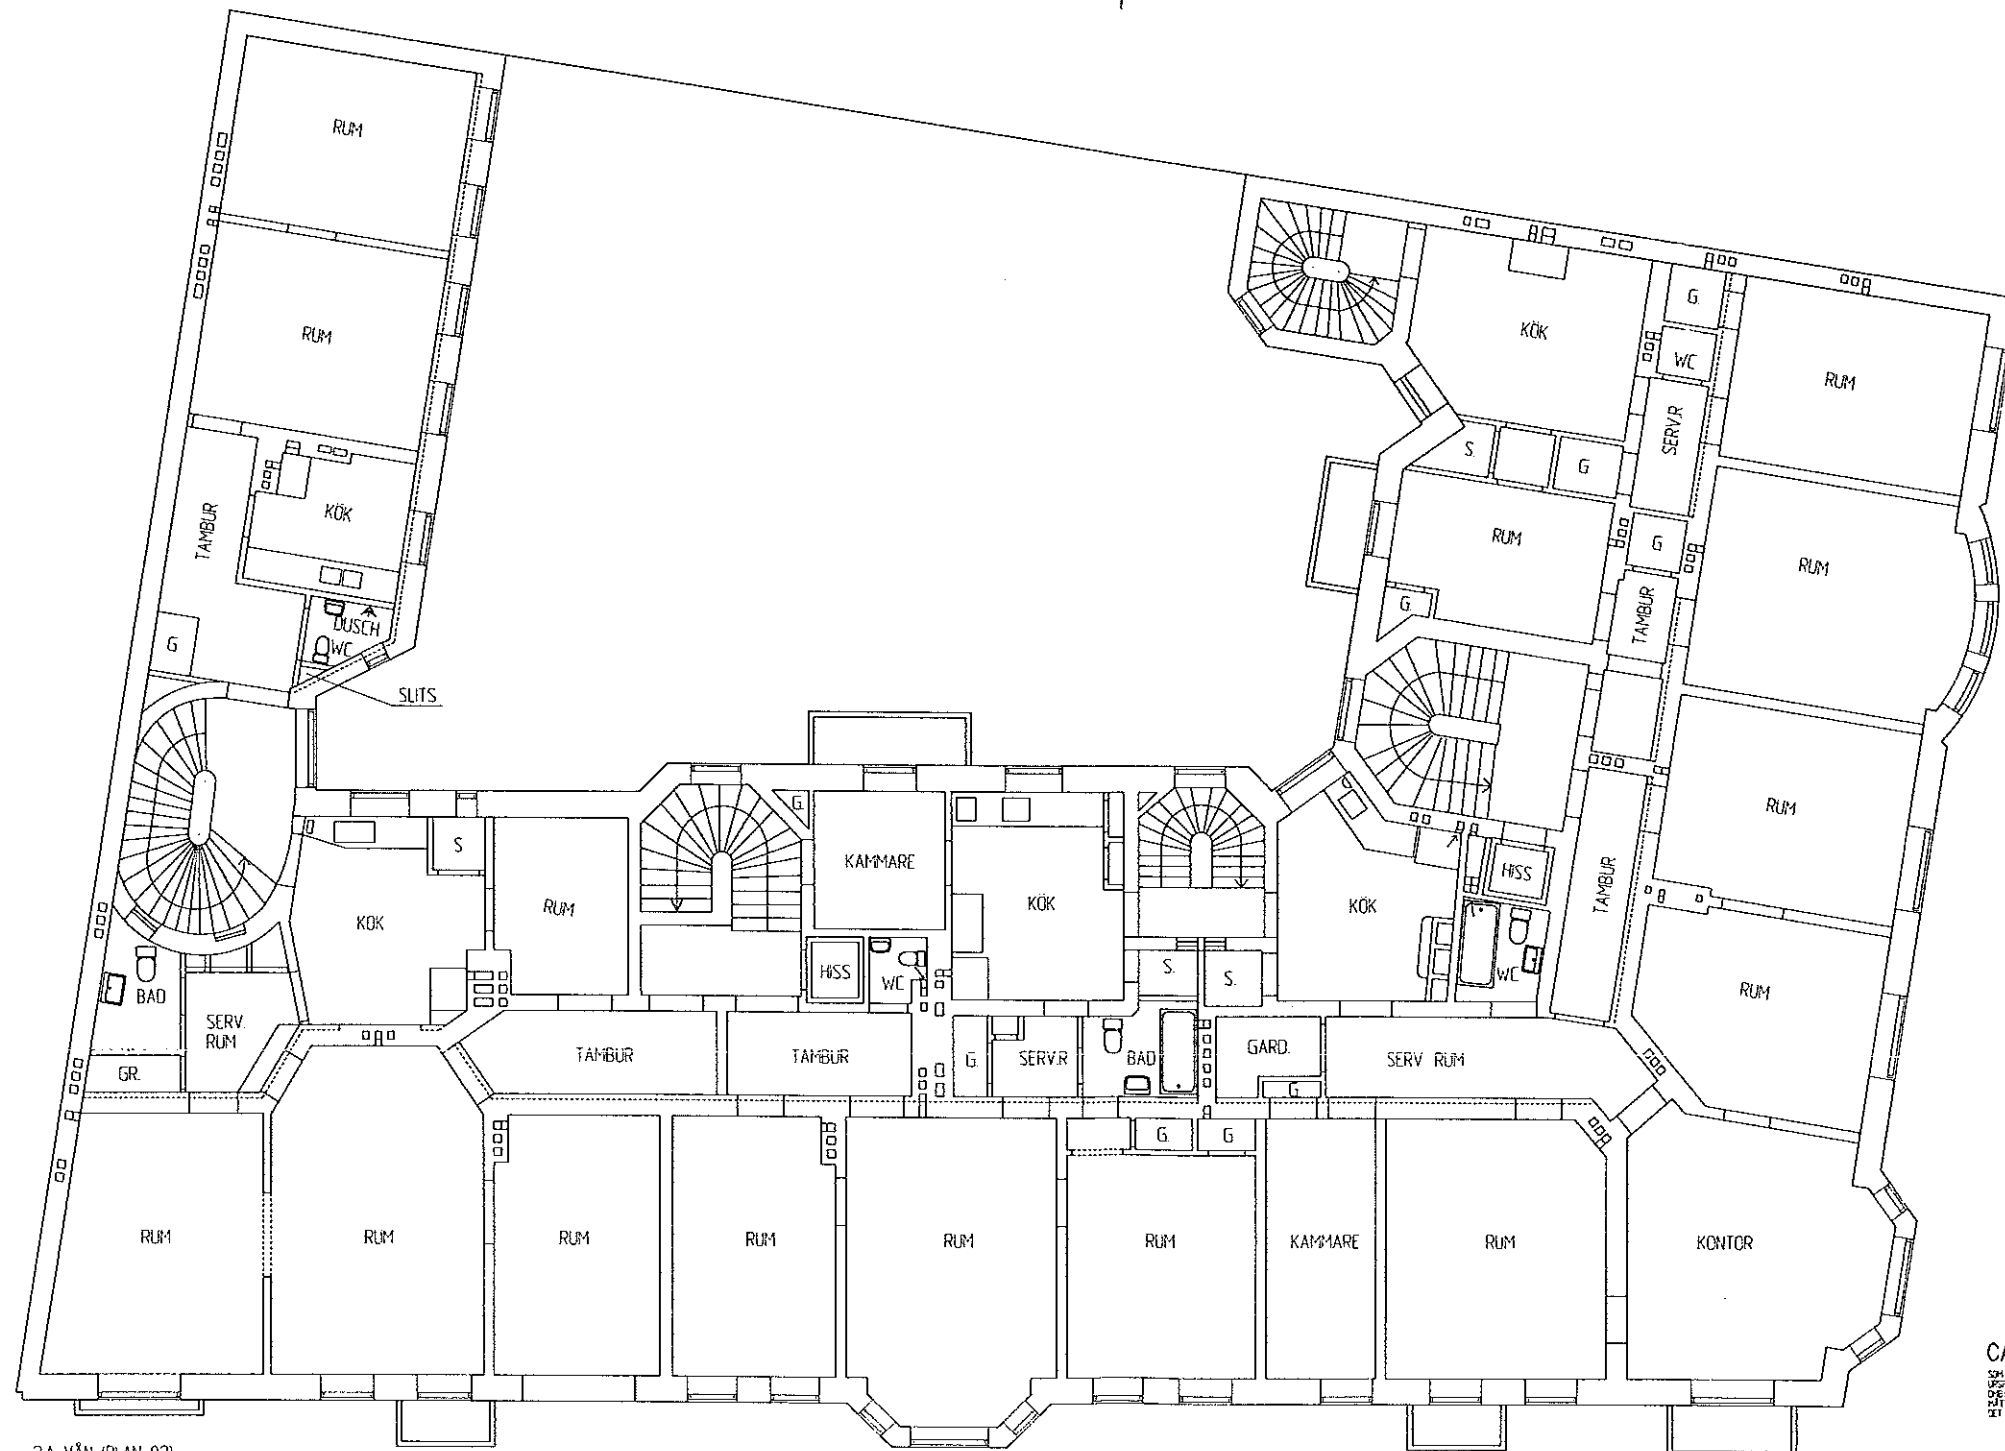


2A VÅN (PLAN 02)

CAD-RITAD
 SPM LÄGGER FÖR DENNA RITNING PÅT AVVIKETS
 UPPRÄCKNINGAR FRÅN RIT. SÄNT
 OCH KONTROLLERAR FRÅN RIT.
 HÄRINNEFÄRHETEN ÄR OBEVÄRIG MED
 DET HÄRSTÄDE ÖRGNÄTET.

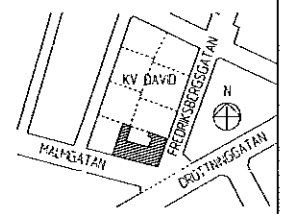


RELATIONSHANDLING			
Kv DAVID 29, MALMÖ			
STENA FASTIGHETER			
SCA SCANDIACONSULT			
<small>VVS-TEKNIK</small>			
<small>211 15 MALMÖ TEL: 040-122800</small>			
Kv DAVID 29			
2: A VÅN (PLAN 2)			
1:50	A33: 003		

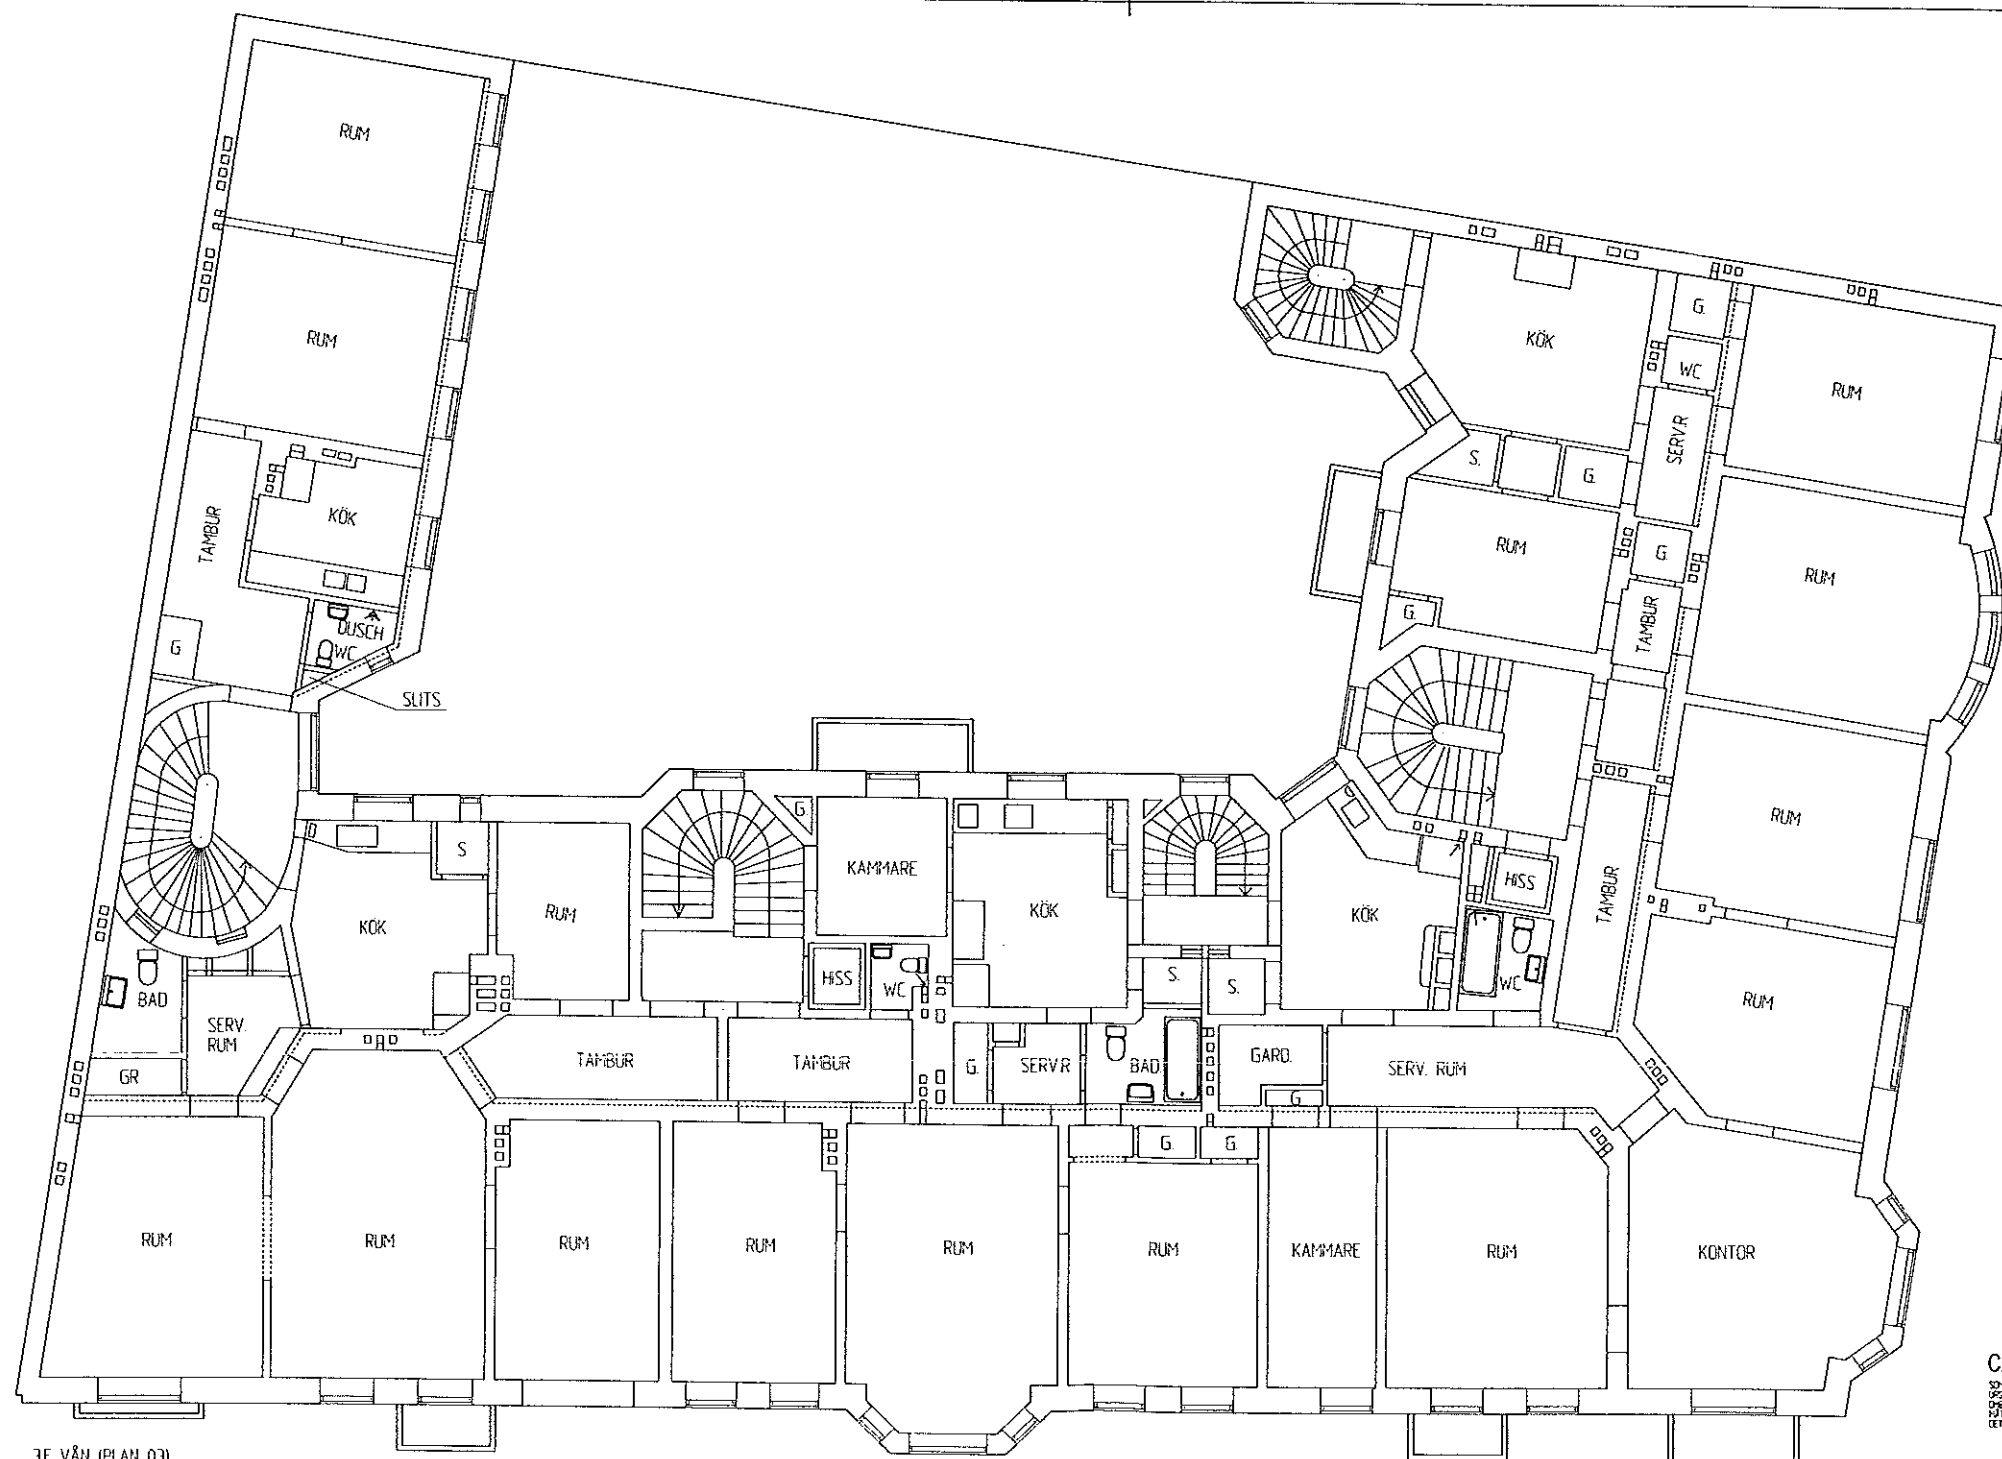


3E VÅN (PLAN 03)


CAD-RITAD
 SÄMMELAG FÖR DENNA RITNING HAR ANVÄNTS
 OUPPRÄTTADES OCH FÄR RITTA SÄMT
 ÖFRÖRANDE RITNINGAR FRÅN DENNA
 RITNINGEN HÄR ÄR OAVSÄK MED
 DET HÄRSTADE ÖPPNET

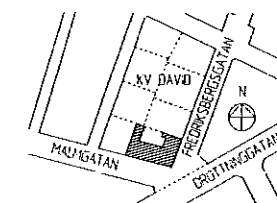

BEF. ANT.	ANVÄNDNING	BYGG.	BYGG.
	RELATIONSHANDLING		
	Kv DAVID 29, MALMÖ		
	STENA FASTIGHETER		
<small>STENA FASTIGHETER AB K. 3 R. 040-105540 211 19 MALMÖ FAX: 040-125540</small>			
2001-01-15	G. JONSSON		
Kv DAVID 29			
3.E VÅN (PLAN 3)			
1:50		A33:004	

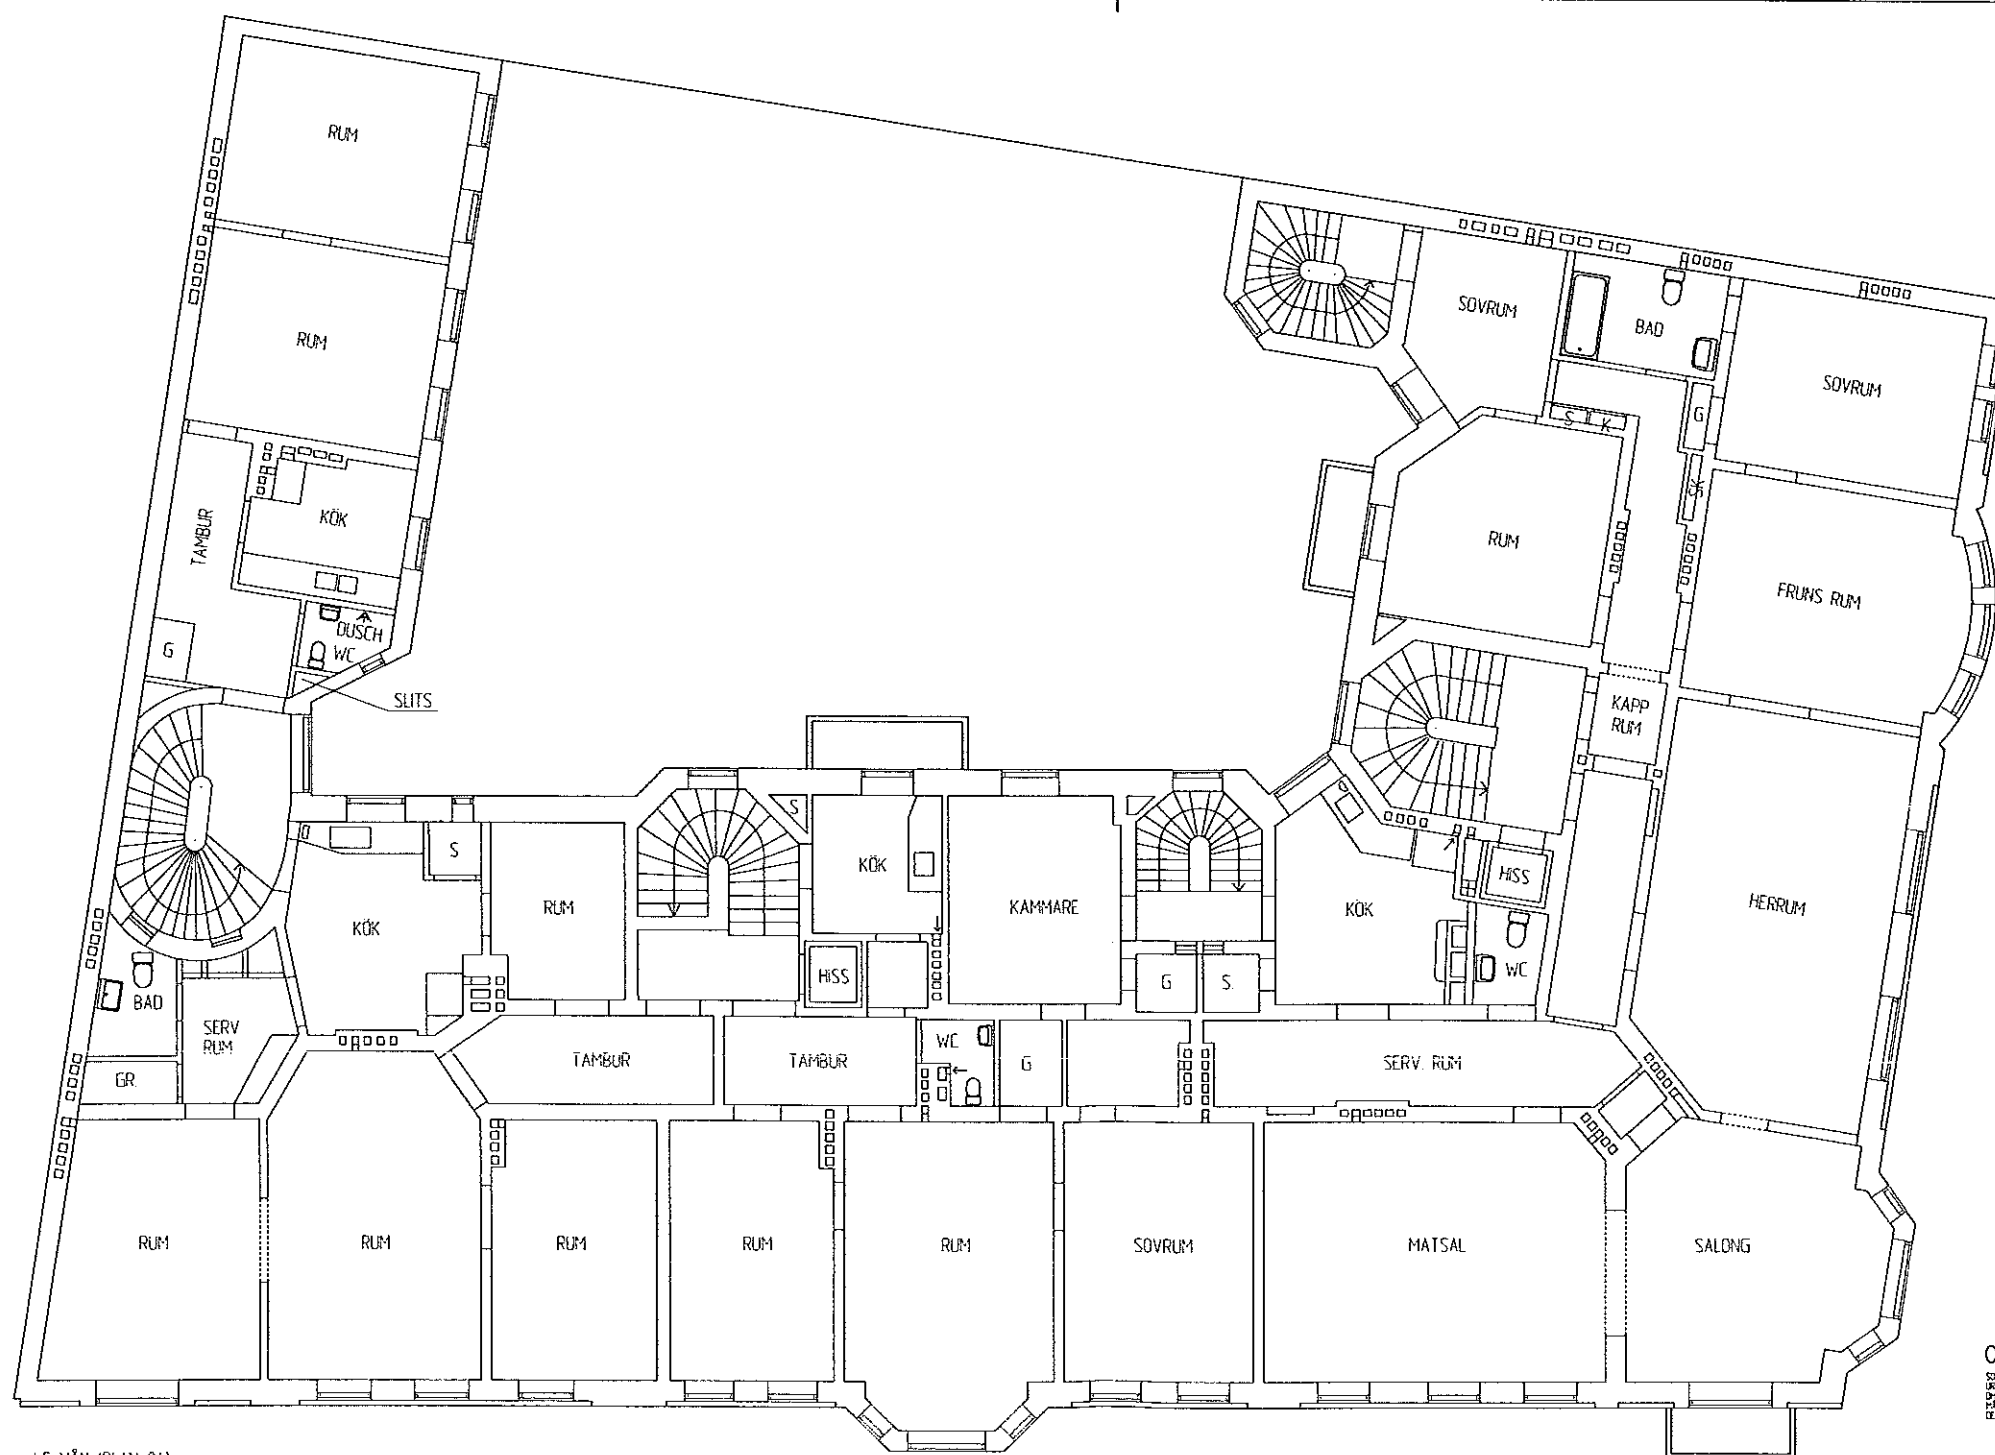


4:E VÅN (PLAN 04)

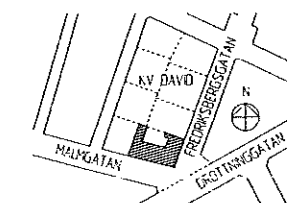


CAD-RITAD
 SÖM-LÄRERLAG FÖR DENNA RITNING HAR ANSÖKT
 UPPRETTINGSRÄTT FÖR DENNA RITNING
 OCH FÖRBEHÅLLER SÄKERHETEN
 FÖR HANTVERKSVERKET

BET. ANT.	ANVÄNDN. ÅR	DATA	SKA.
RELATIONSHANDLING			
Kv DAVID 29, MALMÖ			
STENA FASTIGHETER			
SCA SCANDIACONSULT			
<small>STENA FASTIGHETER 11 N 3 101 CAD-00000</small>			
PROJEKT NR	PROJEKT	PROJEKT	PROJEKT
630310-02	4: E	G. JONSSON	G. JONSSON
DATUM	2001-01-15		
Kv DAVID 29			
4: E VÅN (PLAN 4)			
SKALA	1:50	STORLEK	A33:005

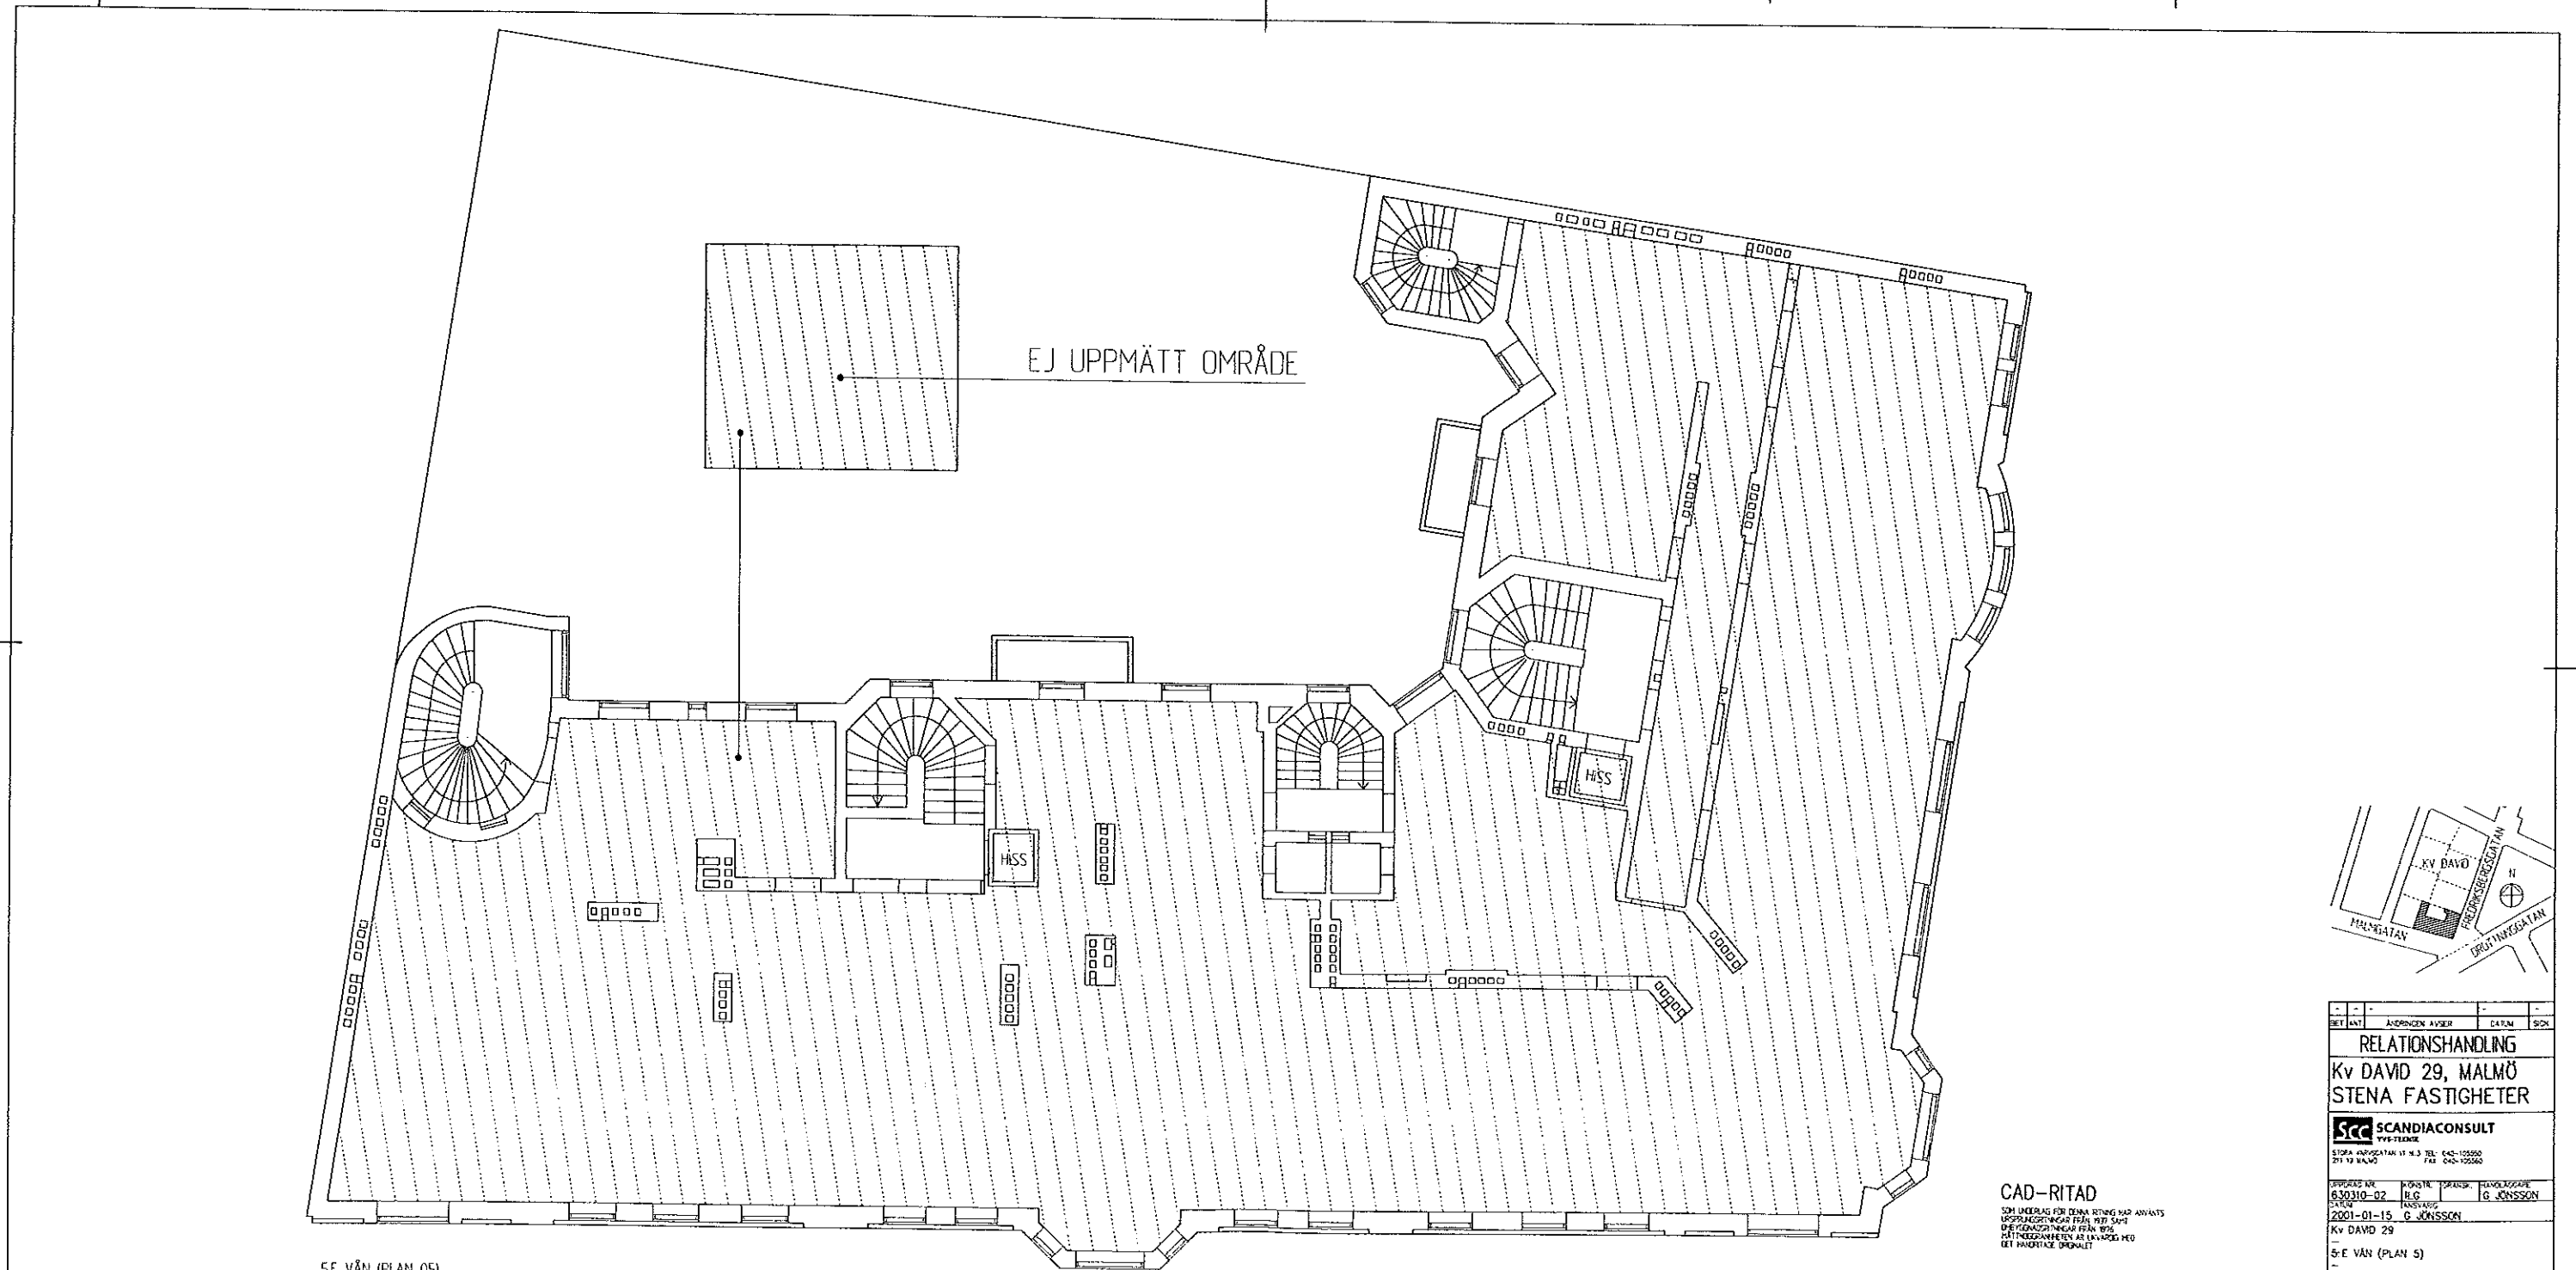


5E VÅN (PLAN 05)

CAD-RITAD
 SÄN ANSVAR FÖR DENNA RITNING HAR ANVÄNDS
 UPPRÄTTNINGEN FÖRÅR 1978 SÅVÄL
 OMFÖRÄNDRINGAR FÖRÅR 1978 SÅVÄL

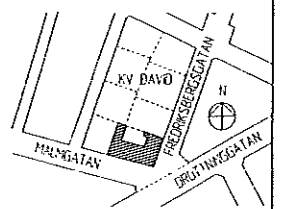


BETÄN	ÄNDRINGEN AVSER	DATUM	BYGG
RELATIONSHANDLING			
Kv DAVID 29, MALMÖ			
STENA FASTIGHETER			
SCANDIACONSULT			
<small>TYPE-TEKNIK</small>			
<small>STORA NYHETERN 11 N:3 TEL: 040-100000</small>			
<small>211 13 MALMÖ FAX: 040-102560</small>			
PROJEKT NR:	PROJEKT:	DRAGNINGS:	HANDLAGARE:
630010-02	ILG	ANVÄNARE:	G. JONSSON
STADEN:	2001-01-15	G. JONSSON	
Kv DAVID 29			
5E VÅN (PLAN 5)			
SKALA:	1:50	BYGGNAD:	BYGG:
		A33:006	

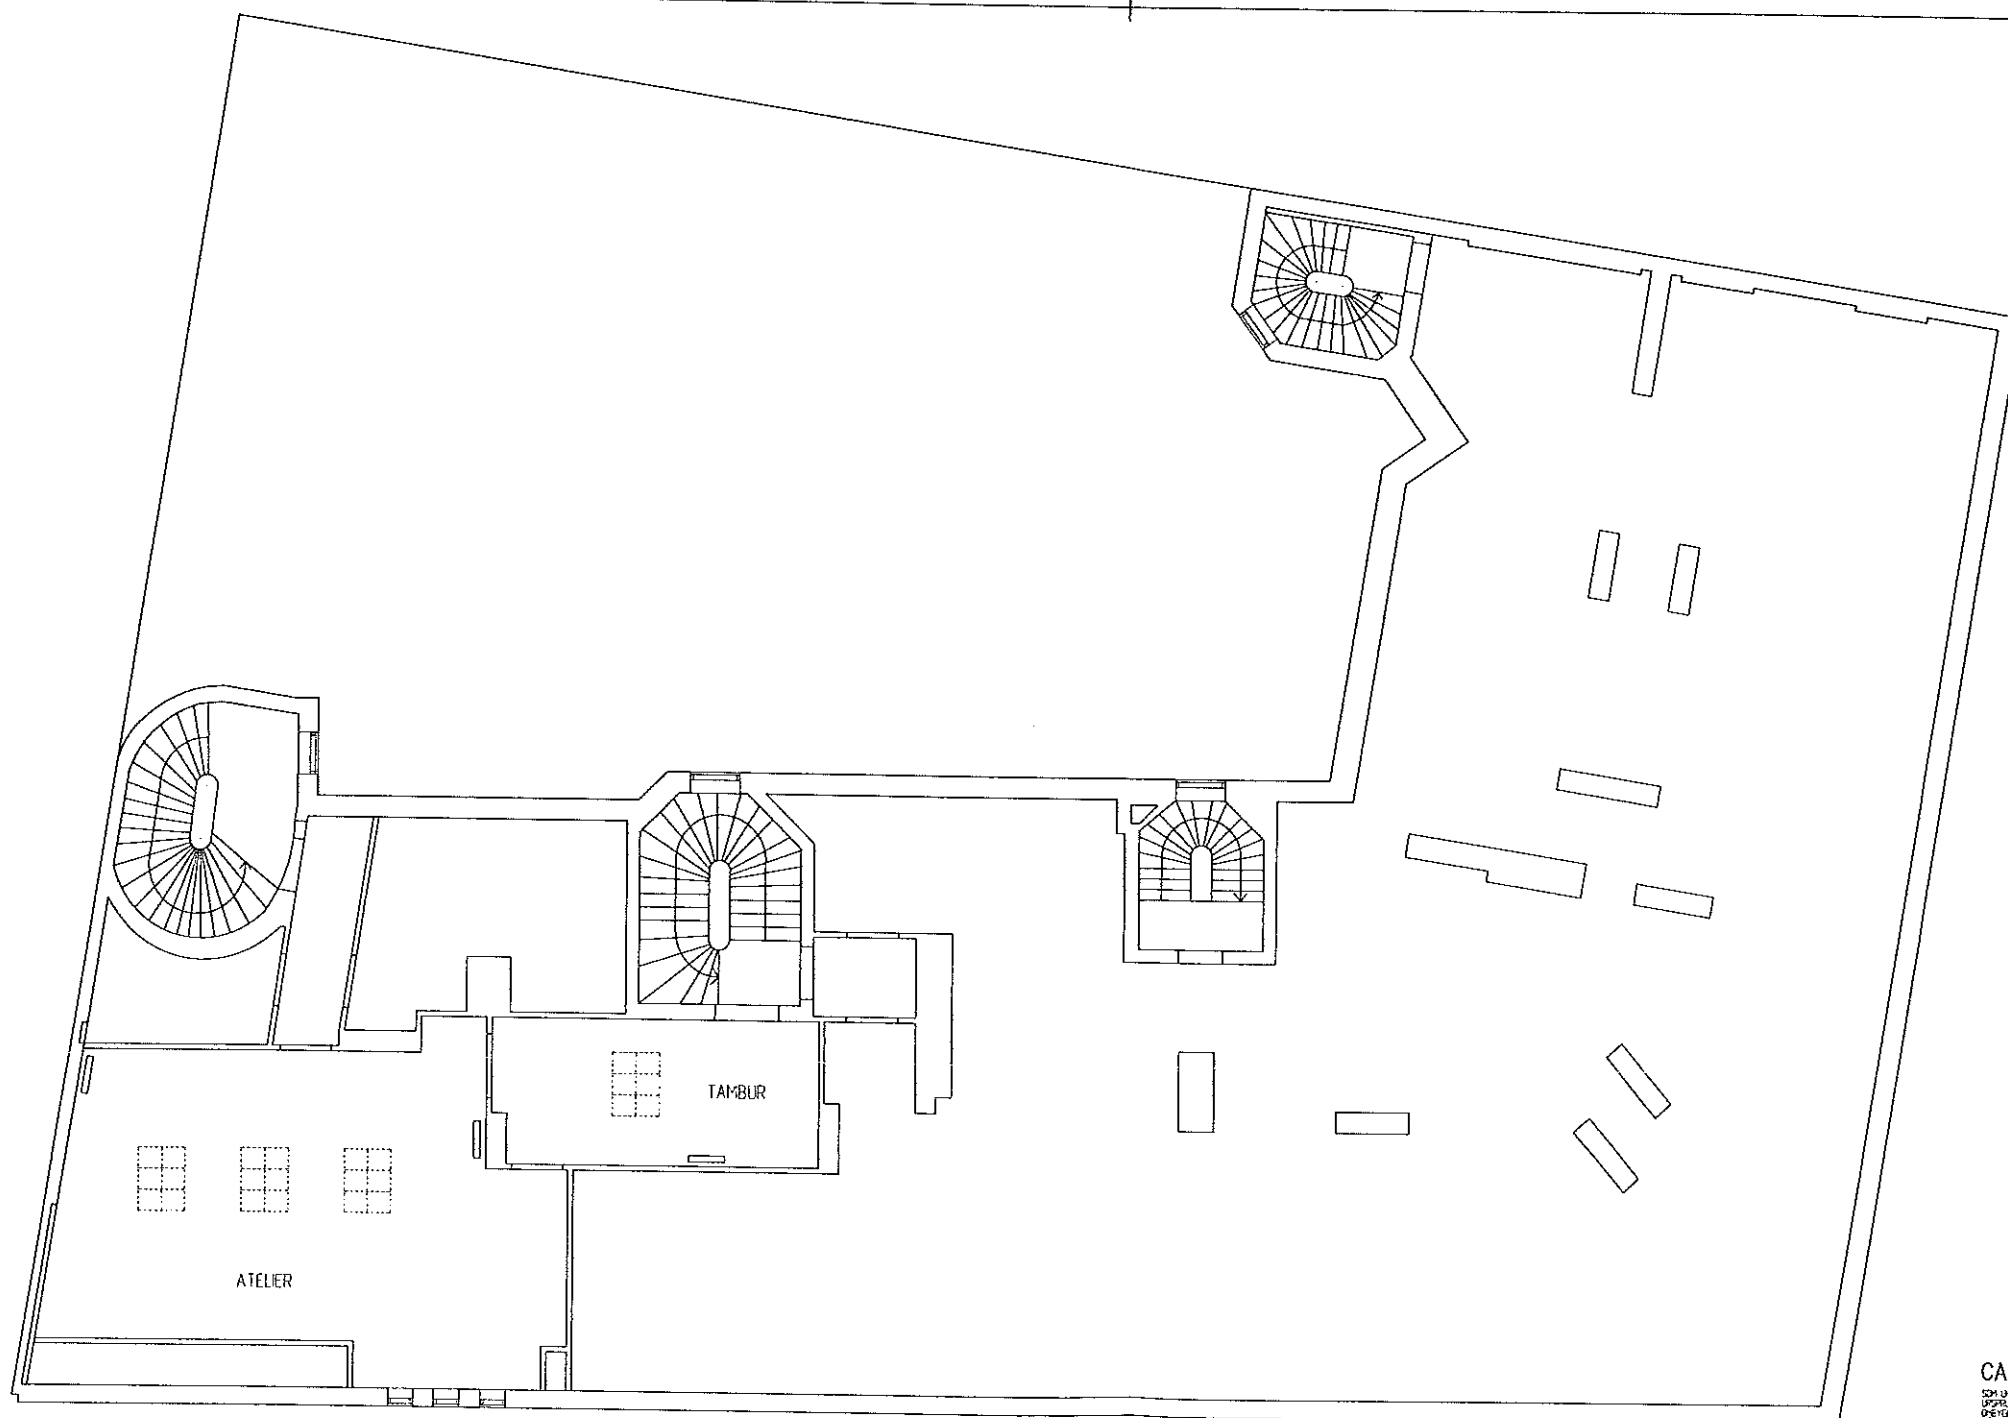

VINDSPLAN (PLAN 06)

CAD-RITAD
 SOM UNDERLAG FÖR DENNA BEHANDLING HAR ANVÄNTS
 ÖPPTÄGNINGSPLAN FÖR SÄKT
 ÖPPTÄGNINGSFÖRSLAG FÖR 1975
 MÄTNINGSPLANEN ÄR I EN GOD HED
 DET HÄRSTÄLLES ONSKAT

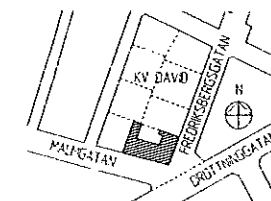

BEI ANI	ANDRICKEN #158	DYEM	SON
RELATIONSHANDLING			
Kv DAVID 29, MALMÖ			
STENA FASTIGHETER			
SCANDIACONSULT			
<small>STORA VÄNDEGATAN 11 K. 5 BIL. 040-125800 S-171 84 MALMÖ FAX: 040-125280</small>			
ÖPPNING NR 630310-02	FÖRSTÄ ILG	ÖPPNING HANSVÄRS	HANDLEDARE G. JONSSON
PLAN 2001-01-15	KV DAVID 29		
VINDSPLAN (PLAN 6)			
SKALA 1:50	BYGGNAD	BYTT	
		A33:007	